



NEW STUDIO PROJECT

---

Produced by DRAFT

**DRAFT**®

For evaluation only  
Copyrighted material to be returned on request  
Not to be disclosed to third parties except as authorised in writing  
Copyright © DRAFT Inc. All Rights Reserved.



foyer

**DRAFT.**

For evaluation only  
Copyrighted material to be returned on request  
Not to be disclosed to third parties except as authorised in writing  
Copyright © DRAFT Inc. All Rights Reserved.



foyer





foyer

**DRAFT.**


For evaluation only  
Copyrighted material to be returned on request  
Not to be disclosed to third parties except as authorized in writing  
Copyright © DRAFT Inc. All Rights Reserved.



foyer

**DRAFT.**

For evaluation only  
Copyrighted material to be returned on request  
Not to be disclosed to third parties except as authorized in writing  
Copyright © DRAFT Inc. All Rights Reserved.

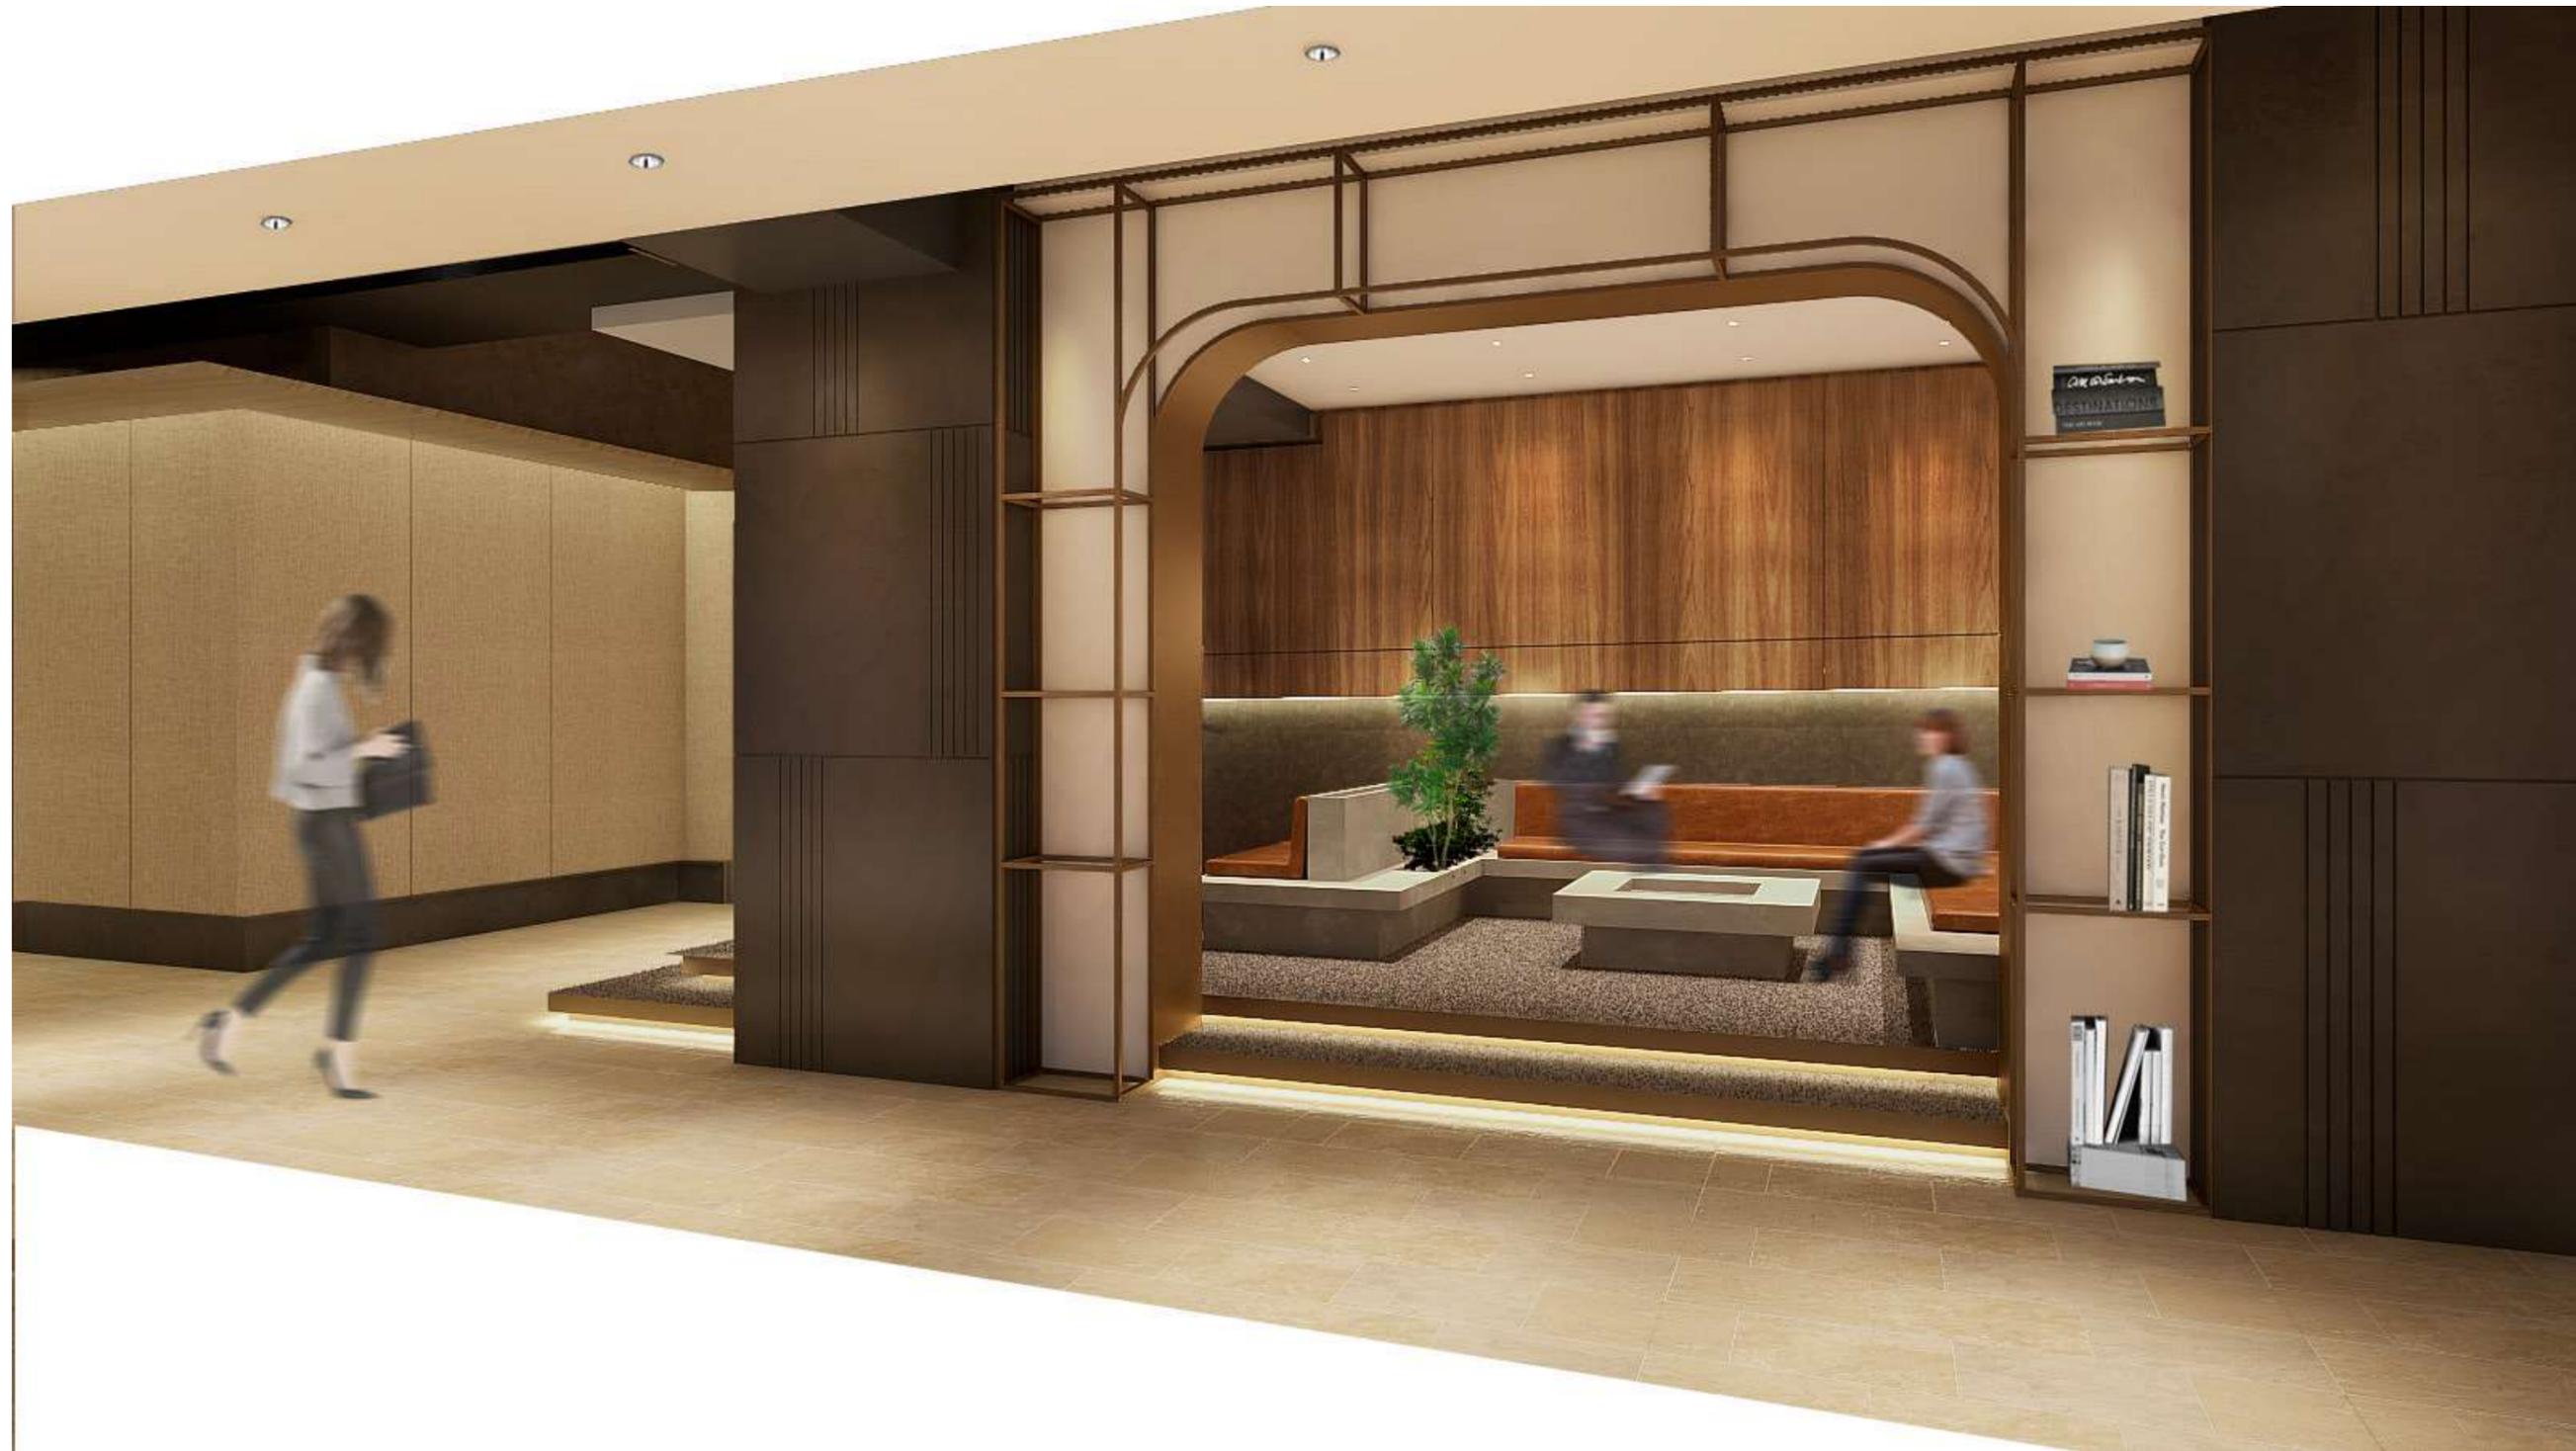

lounge



studio



studio

**DRAFT**

For evaluation only  
Copyrighted material to be returned on request  
Not to be disclosed to third parties except as authorised in writing  
Copyright © DRAFT Inc. All Rights Reserved.

室名		下地	巾木	仕上げ	防火認定番号	官公庁認定番号	建具	備考
ホワイエ	床	既存OA+長尺シートt2捨て貼り		ルースレイタイルt3 ミネラルストーン ES3223-34/川島織物セルコン			軽量鋼製建具 シート貼 扉:TU-4533/サンゲツ ① (防火認定番号:NM-2155) ハンドル:UL1256-001S/UNION コンシールド取付,戸当たり標準品,蝶番:黒 軽量鋼製建具(根ドア) シート貼 扉:(ホワイエ側)TU-4533/サンゲツ (防火認定番号:NM-3816) ② (店舗側)焼付塗装 白 ハンドル:UL1256-001S/UNION コンシールド取付,戸当たり標準品,蝶番:黒 ③ 軽量鋼製建具(回転ドア) 突板t1貼 染色	① 新規ダウンライト ② 新規スポットライト ③ 新規ペンダントライト
		既存OA+長尺シートt2捨て貼り		ルースレイタイルt5ルースーオーク RES012-25/川島織物セルコン (D250→D150にカットのこと)	EO 050246			
	壁	新規ふかし壁(LGSt65+PBt12.5(不燃番号NM-8619)+ケイカル板t5(不燃番号NM-3522))		ダイノックシート貼 AE-1926MT/3M		NM-2394		
		新規間仕切(LGSt100+PBt12.5(不燃番号NM-8619)+GW24kg/m)		タイル貼 DESIGN INDUSTRY オキサイドブラウン ZA-0301/TERRA (598*598→299*598にカットのこと)				
		新規間仕切(LGSt65+PBt12.5(不燃番号NM-8619)+FGボードt12(不燃番号NM-2967)+ケイカル板t5(不燃番号NM-3522))		モルタル風塗装/B-side		NM-8585		
	天井	新規在来天井(PBt9.5(不燃番号QM-9828))		AEP塗装 N-90 艶なし/日塗工		NM-8585		
		スケルトン天井		AEP吹付塗装 K19-30A 艶なし/日塗工		NM-8585		
		新規在来天井(下がり天井)(PBt9.5(不燃番号QM-9828))		ダイノックシート貼 DA-53/ベルビアン		NM-2155		
廊下	床	既存OA+長尺シートt2捨て貼り		ルースレイタイルt3 ミネラルストーン ES3223-34/川島織物セルコン			軽量鋼製建具 シート貼 扉:TU-4533/サンゲツ ① (防火認定番号:NM-2155) ハンドル:UL1256-001S/UNION コンシールド取付,戸当たり標準品,蝶番:黒 ② 軽量鋼製建具(両開き戸) モルタル風塗装(防火認定番号:NM-8585)	① 新規ダウンライト ② 新規スポットライト
	壁	スケルトン		AEP吹付塗装 K19-30A 艶なし/日塗工		NM-8585		
		新規ふかし壁(LGSt65+PBt12.5(不燃番号NM-8619)+ケイカル板t5(不燃番号NM-3522))		クロス貼 SGA-258/サンゲツ ST巾木:t1.2+押縁見切ST□10*10 黒皮風塗装 3分艶		NM-9849		
		新規間仕切(LGSt100+PBt12.5(不燃番号NM-8619)+GW24kg/m)		モルタル風塗装/B-side ST巾木:t1.2+押縁見切ST□10*10 黒皮風塗装 3分艶		NM-8585		
	天井	新規在来天井(PBt9.5(不燃番号QM-9828))		AEP塗装 N-90 艶なし/日塗工		NM-8585		
		スケルトン天井		AEP吹付塗装 K19-30A 艶なし/日塗工		NM-8585		
ラウンジ	床	既存OA+長尺シートt2捨て貼り		木軸嵩揚げ+タイルカーペット FM1283/TOLI				① 新規ダウンライト
	壁	新規ふかし壁(LGSt65+PBt12.5(不燃番号NM-8619)+ケイカル板t5(不燃番号NM-3522))		ダイノックシート貼 RW4014/サンゲツ+モルタル風塗装/B-side				
		新規間仕切(LGSt100+PBt12.5(不燃番号NM-8619)+GW24kg/m)		AEP塗装 N-90 3分艶/日塗工		NM-8585		
		ST□20*20+ST-PLt2		カラークリア塗装 フロンス色				
	天井	新規在来天井(PBt9.5(不燃番号QM-9828))		AEP塗装 N-90 艶なし/日塗工		NM-8585		
スタジオ1~3	床	既存OA+長尺シートt2捨て貼り		ルースレイタイルt3レイクサイドストーン ES3432-45/川島織物セルコン+目地棒 FB-1500-4/川島織物セルコン			① 軽量鋼製建具(回転ドア) 突板t1貼 染色 ② 軽量鋼製建具(両開き戸) モルタル風塗装(防火認定番号:NM-8585)	① 新規ダウンライト ② 新規スポットライト
		既存OA+長尺シートt2捨て貼り		ルースレイタイルt5ルースーオーク RES012-25/川島織物セルコン (D250→D150にカットのこと)	EO 050246			
	壁	新規間仕切(LGSt100+PBt12.5(不燃番号NM-8619)+GW24kg/m)		クロス貼 WRW6076/TOLI+モールドイング KM-1049/RdotS 染色 +廻縁,巾木 木角□40*17 染色 面取2mm				
		新規間仕切(LGSt100+PBt12.5(不燃番号NM-8619)+GW24kg/m)		クロス貼 SGA-633/サンゲツ				
		新規ふかし壁(LGSt65+PBt12.5(不燃番号NM-8619)+FGボードt12(不燃番号NM-2967)+ケイカル板t5(不燃番号NM-3522))		モルタル風塗装/B-side		NM-8585		
		新規ふかし壁(LGSt65+PBt12.5(不燃番号NM-8619)+ケイカル板t5(不燃番号NM-3522))		ダイノックシート貼 AE-1926MT/3M				
		新規ガラス壁(クリアガラス t10+四方オーク材染色)		マジックミラーシート 選定中/3M				
		新規ガラス壁(クリアガラス t10+上下コの字金物25*25 白)		飛散防止フィルム				
	天井	新規在来天井(PBt9.5(不燃番号QM-9828))		AEP塗装 N-90 艶なし/日塗工		NM-8585		
		スケルトン天井		AEP吹付塗装 K19-30A 艶なし/日塗工		NM-8585		
		新規在来天井立ち上がり(PBt9.5(不燃番号QM-9828))		ダイノックシート貼 DA-53/ベルビアン		NM-2155		

2021.05.17	0000.00.00
0000.00.00	0000.00.00
0000.00.00	0000.00.00
0000.00.00	0000.00.00

150-0001  
東京都渋谷区神宮前1-13-9 アルテカプラザ原宿 2F, 3F

TEL :03-5412-1001  
FAX :03-5412-1011


**DRAFT**


室名		下地	巾木	仕上げ	防火認定番号	官公庁認定番号	建具	備考
CRルーム	床	既存OA+長尺シートt2捨て貼り		ルースレイタイルt5ルーサーオーク RE5012-25/川島織物セルコン (D250→D150にカットのこと)	EO 050246		軽量鋼製建具 シート貼 扉:TU-4533/サンゲツ ① (防火認定番号:NM-2155) ハンドル:UL1256-001S/UNION コンシールド取付,戸当たり標準品,蝶番:黒	① 新規スポットライト
	壁	新規間仕切(LGSt100+PBt12.5(不燃番号NM-8619)+GW24kg/m)		AEP塗装 K19-75A 3分艶/日塗り		NM-8585		
		新規ガラス壁(クリアガラス t10+四方オーク材染色)		マジックミラーシート 選定中/3M				
	新規ガラス壁(クリアガラス t10+上下コの字金物25*25 黒)		飛散防止フィルム					
	天井	スケルトン天井		AEP吹付塗装 K19-30A 艶なし/日塗り		NM-8585		
控え室	床	既存OA+長尺シートt2捨て貼り		ルースレイタイルt5ルーサーオーク RE5012-25/川島織物セルコン (D250→D150にカットのこと)	EO 050246		軽量鋼製建具 シート貼 扉:TU-4533/サンゲツ ① (防火認定番号:NM-2155) ハンドル:UL1256-001S/UNION コンシールド取付,戸当たり標準品,蝶番:黒	① 新規ダウンライト
	壁	新規間仕切(LGSt100+PBt12.5(不燃番号NM-8619)+GW24kg/m)		SGA-633/サンゲツ		NM-3991		
		新規ガラス壁(クリアガラス t10+上下コの字金物25*25 黒)		飛散防止フィルム				
	天井	新規在来天井(PBt9.5(不燃番号QM-9828))		AEP塗装 N-90 艶なし/日塗り		NM-8585		
倉庫	床	既存OA		長尺シートt2 ストロンク PM-4391/サンゲツ			軽量鋼製建具 シート貼 扉:AE-1926MT/3M ① (防火認定番号:NM-2394) ハンドル:UL1256-001S/UNION コンシールド取付,戸当たり標準品,蝶番:黒	① 新規スポットライト
	壁	新規間仕切(LGSt100+PBt12.5(不燃番号NM-8619)+GW24kg/m)		AEP塗装 N-90 3分艶/日塗り		NM-8585		
	天井	スケルトン天井		AEP吹付塗装 K19-30A 艶なし/日塗り		NM-8585		







基本情報	
建物名称/階数/当該フロア階数	: 恵比寿ビジネスタワー / B1F-18F / 1F
建物用途/当該フロア用途	: オフィスビル / スタジオ
建物延床面積/当該フロア延床面積	: 28,260㎡ / 672㎡
天井高	: 3000mm
OAフロア	: 100mm
天井照明	: ライン照明
排煙方式	: 機械排煙

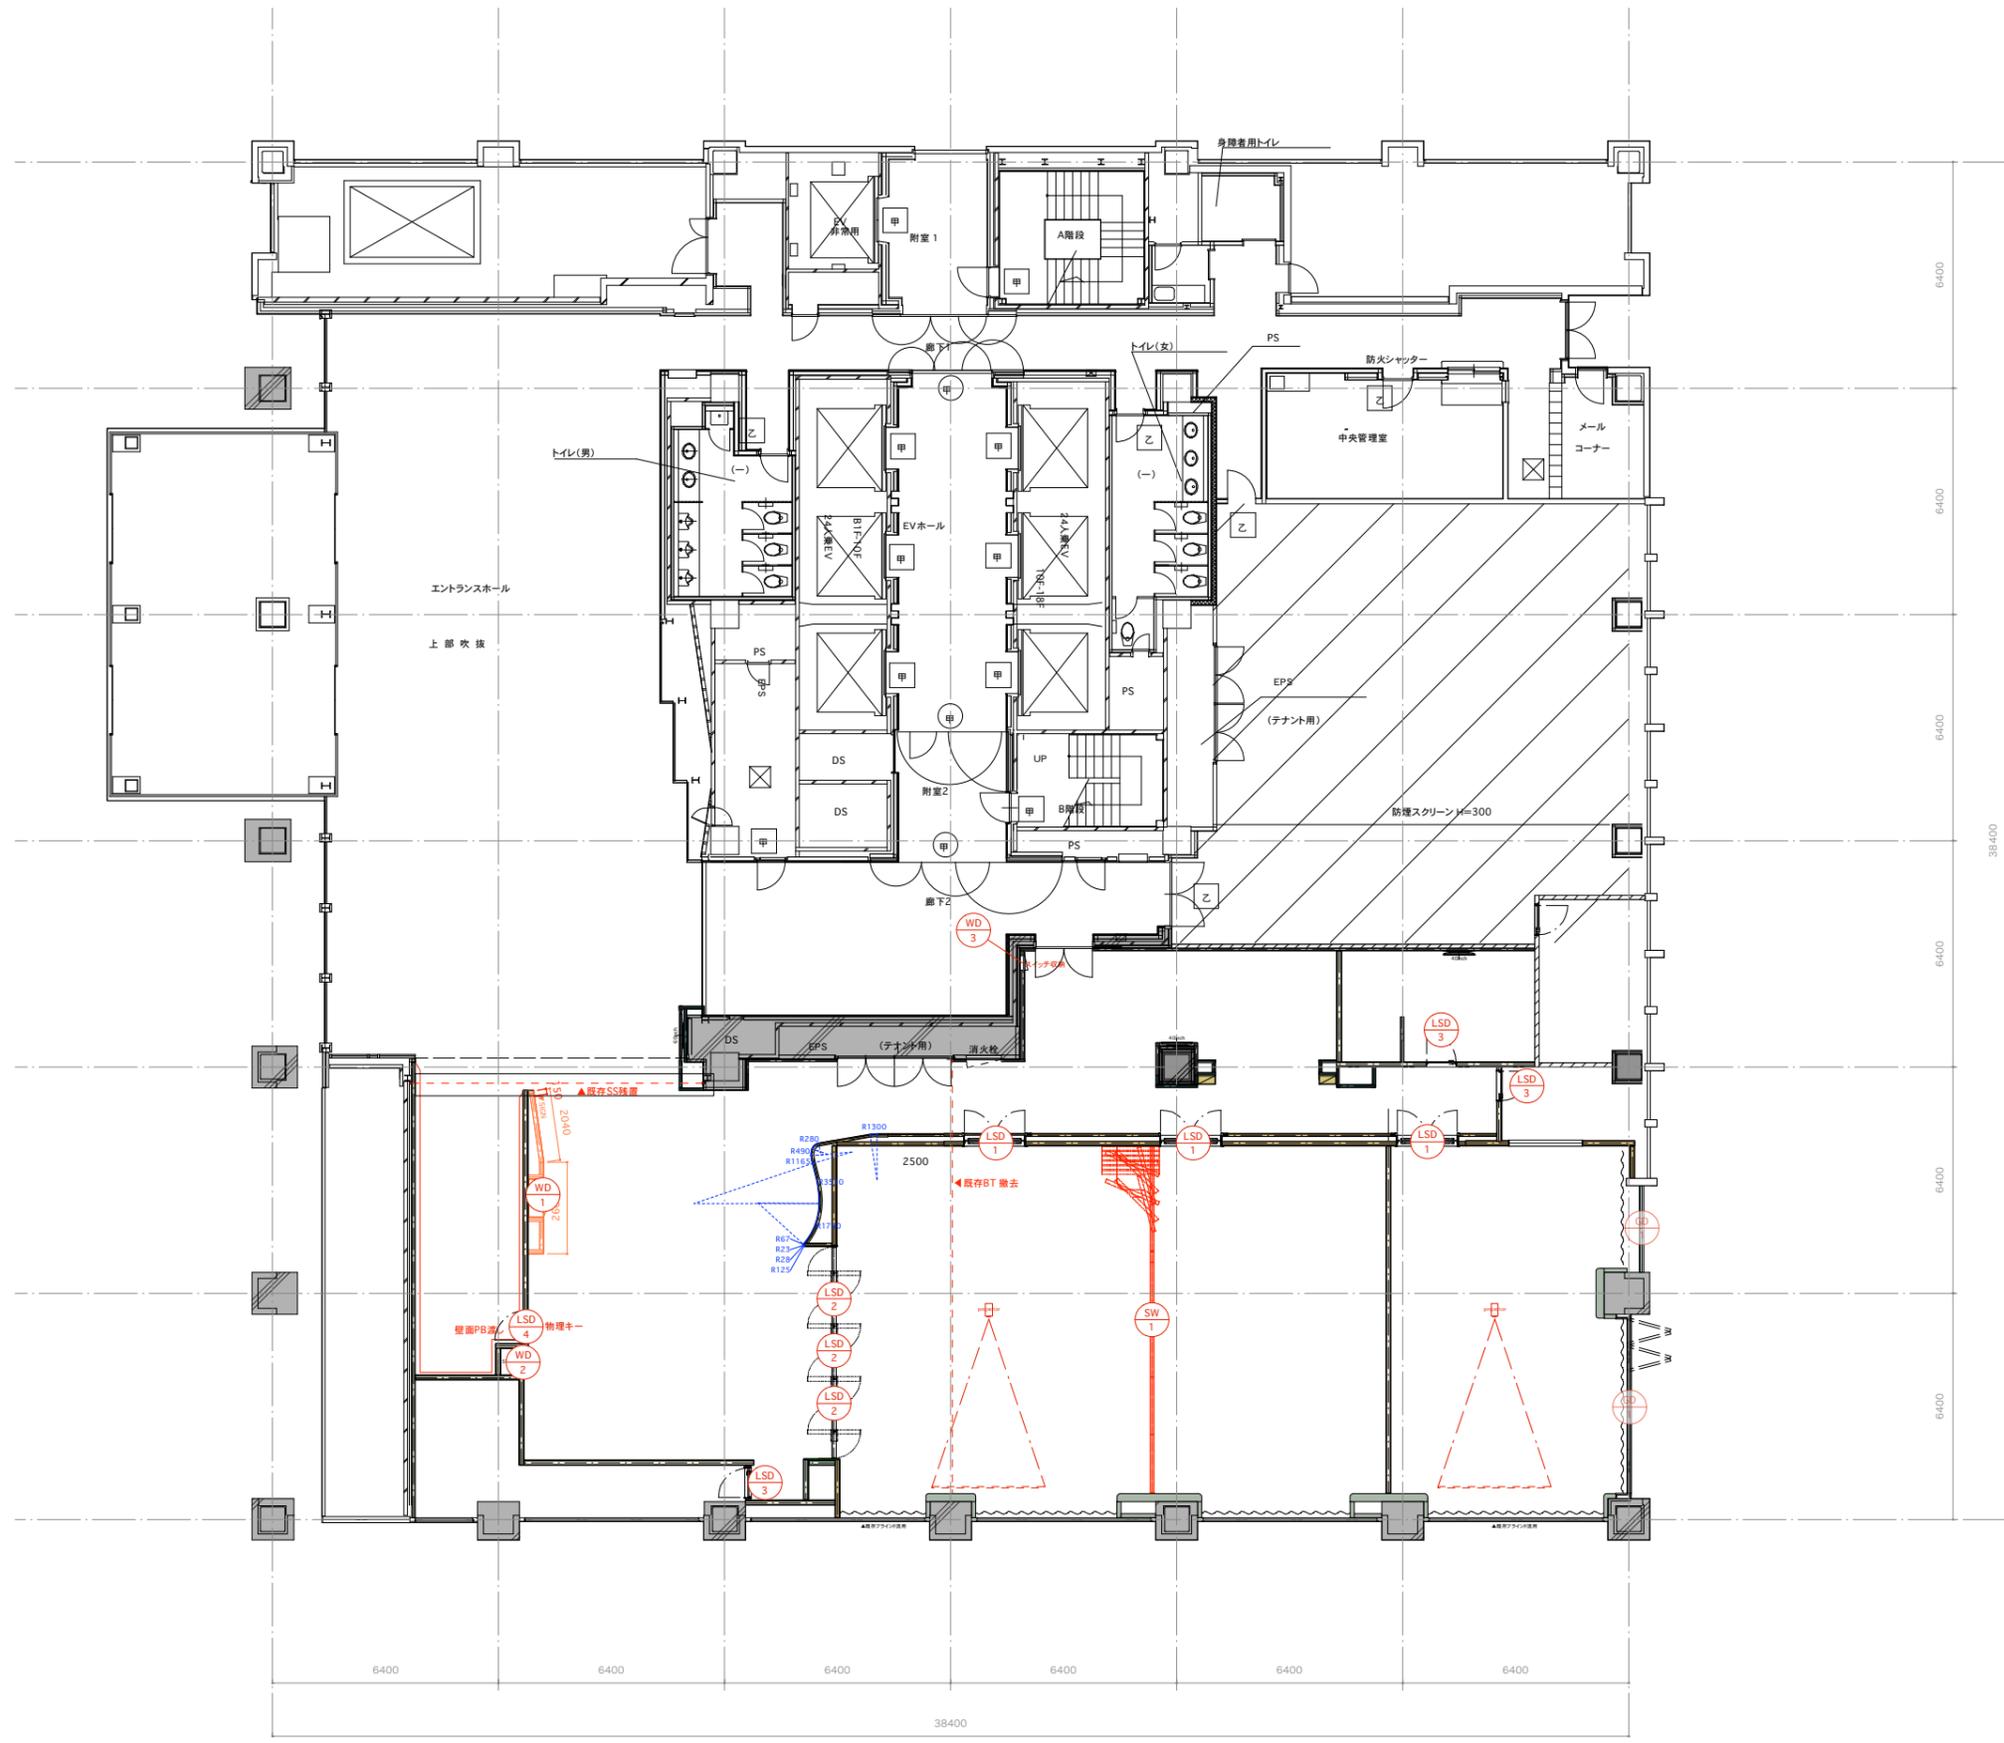

間仕切り凡例	
新規格仕切壁 (t150) [欄間CLOSE] LGS100+PB12.5orFGボードt12 GW24kg/㎡充填 (OA-FL+3000)	新規格仕切壁 (t150) [欄間CLOSE] LGS100+PB12.5orFGボードt12 GW24kg/㎡充填 (SL-SL)
新規格仕切壁 (t150) [欄間CLOSE] LGS100+PB12.5orFGボードt12 GW24kg/㎡充填 (OA-SL)	新規格仕切壁 (t150) [欄間CLOSE] LGS100+PB12.5orFGボードt12 GW24kg/㎡充填 (OA-SL)
新規ふかし壁 (t77.5) [欄間CLOSE] LGS165+PB12.5片面単層貼 GW24kg/㎡充填 (OA-SL)	新規ふかし壁 (t77.5) [欄間CLOSE] LGS165+PB12.5片面単層貼 GW24kg/㎡充填 (OA-CL)
新規ふかし壁 (t77.5) [欄間CLOSE] LGS165+PB12.5片面単層貼 GW24kg/㎡充填 (OA-CL+3120)	新規ふかし壁 (t77.5) [欄間CLOSE] LGS165+PB12.5片面単層貼 GW24kg/㎡充填 (OA-CL)
新規ふかし壁 [欄間CLOSE] LGS165+PB12.5片面単層貼orFGボードt12 (OA-CL)	新規ふかし壁 [欄間CLOSE] LGS165+PB12.5片面単層貼orFGボードt12 (OA-CL)
	A.I. 工事壁


器具凡例ラン	
LSD 1	鋼製軽量建具/小松ウォール 有効 W1650*H2500 別途詳細参照
LSD 2	鋼製軽量建具/小松ウォール 別途詳細参照
LSD 3	鋼製軽量建具 (特許付)/小松ウォール 有効 W800*H2500 扉, 押シット-AE-1926MT/3M ハンドル-LUL1256-001S/UNION コンシールド取付, 緩衝 黒, 戸当たり標準品
LSD 4	鋼製軽量建具 (特許付)/小松ウォール 有効 W800*H2500 扉, 押シット-TU4533/サンゲツ ハンドル-LUL1256-001S/UNION コンシールド取付, 緩衝 黒, 戸当たり標準品 目隠シールド貼 SC-130H/中川ウミカワ
SW 1	スライディングウォール/小松ウォール 別途詳細参照
GD 1	ガラス板折戸 B工標準品
WD 1	木工収納扉 別途詳細参照
WD 2	木工収納扉 別途詳細参照
WD 3	木工SW隠蔽扉 別途詳細参照

2021.05.17	0000.00.00	150-0001	TEL :03-5412-1001
2021.07.16	0000.00.00	東京都渋谷区神宮前1-13-9 アルテカプラザ原宿 2F, 3F	FAX :03-5412-1011
2021.07.19	0000.00.00		
0000.00.00	0000.00.00		
PROJECT	東京不動産イベントスペース恵比寿ビジネスタワー	TITLE	平面図
LOCATION	東京都渋谷区神宮前1-13-9恵比寿ビジネスタワー1F	SCALE	S=1/200(A3) S=1/100(A1)
DRAW	M.HONDA	No.	A-02

**DRAFT**





基本情報	
建物名称/階数/当該フロア階数	: 恵比寿ビジネスタワー / B1F-18F / 1F
建物用途/当該フロア用途	: オフィスビル / スタジオ
建物延床面積/当該フロア延床面積	: 28,260㎡ / 672㎡
天井高	: 3000mm
OAフロア	: 100mm
天井照明	: ライン照明
排煙方式	: 機械排煙

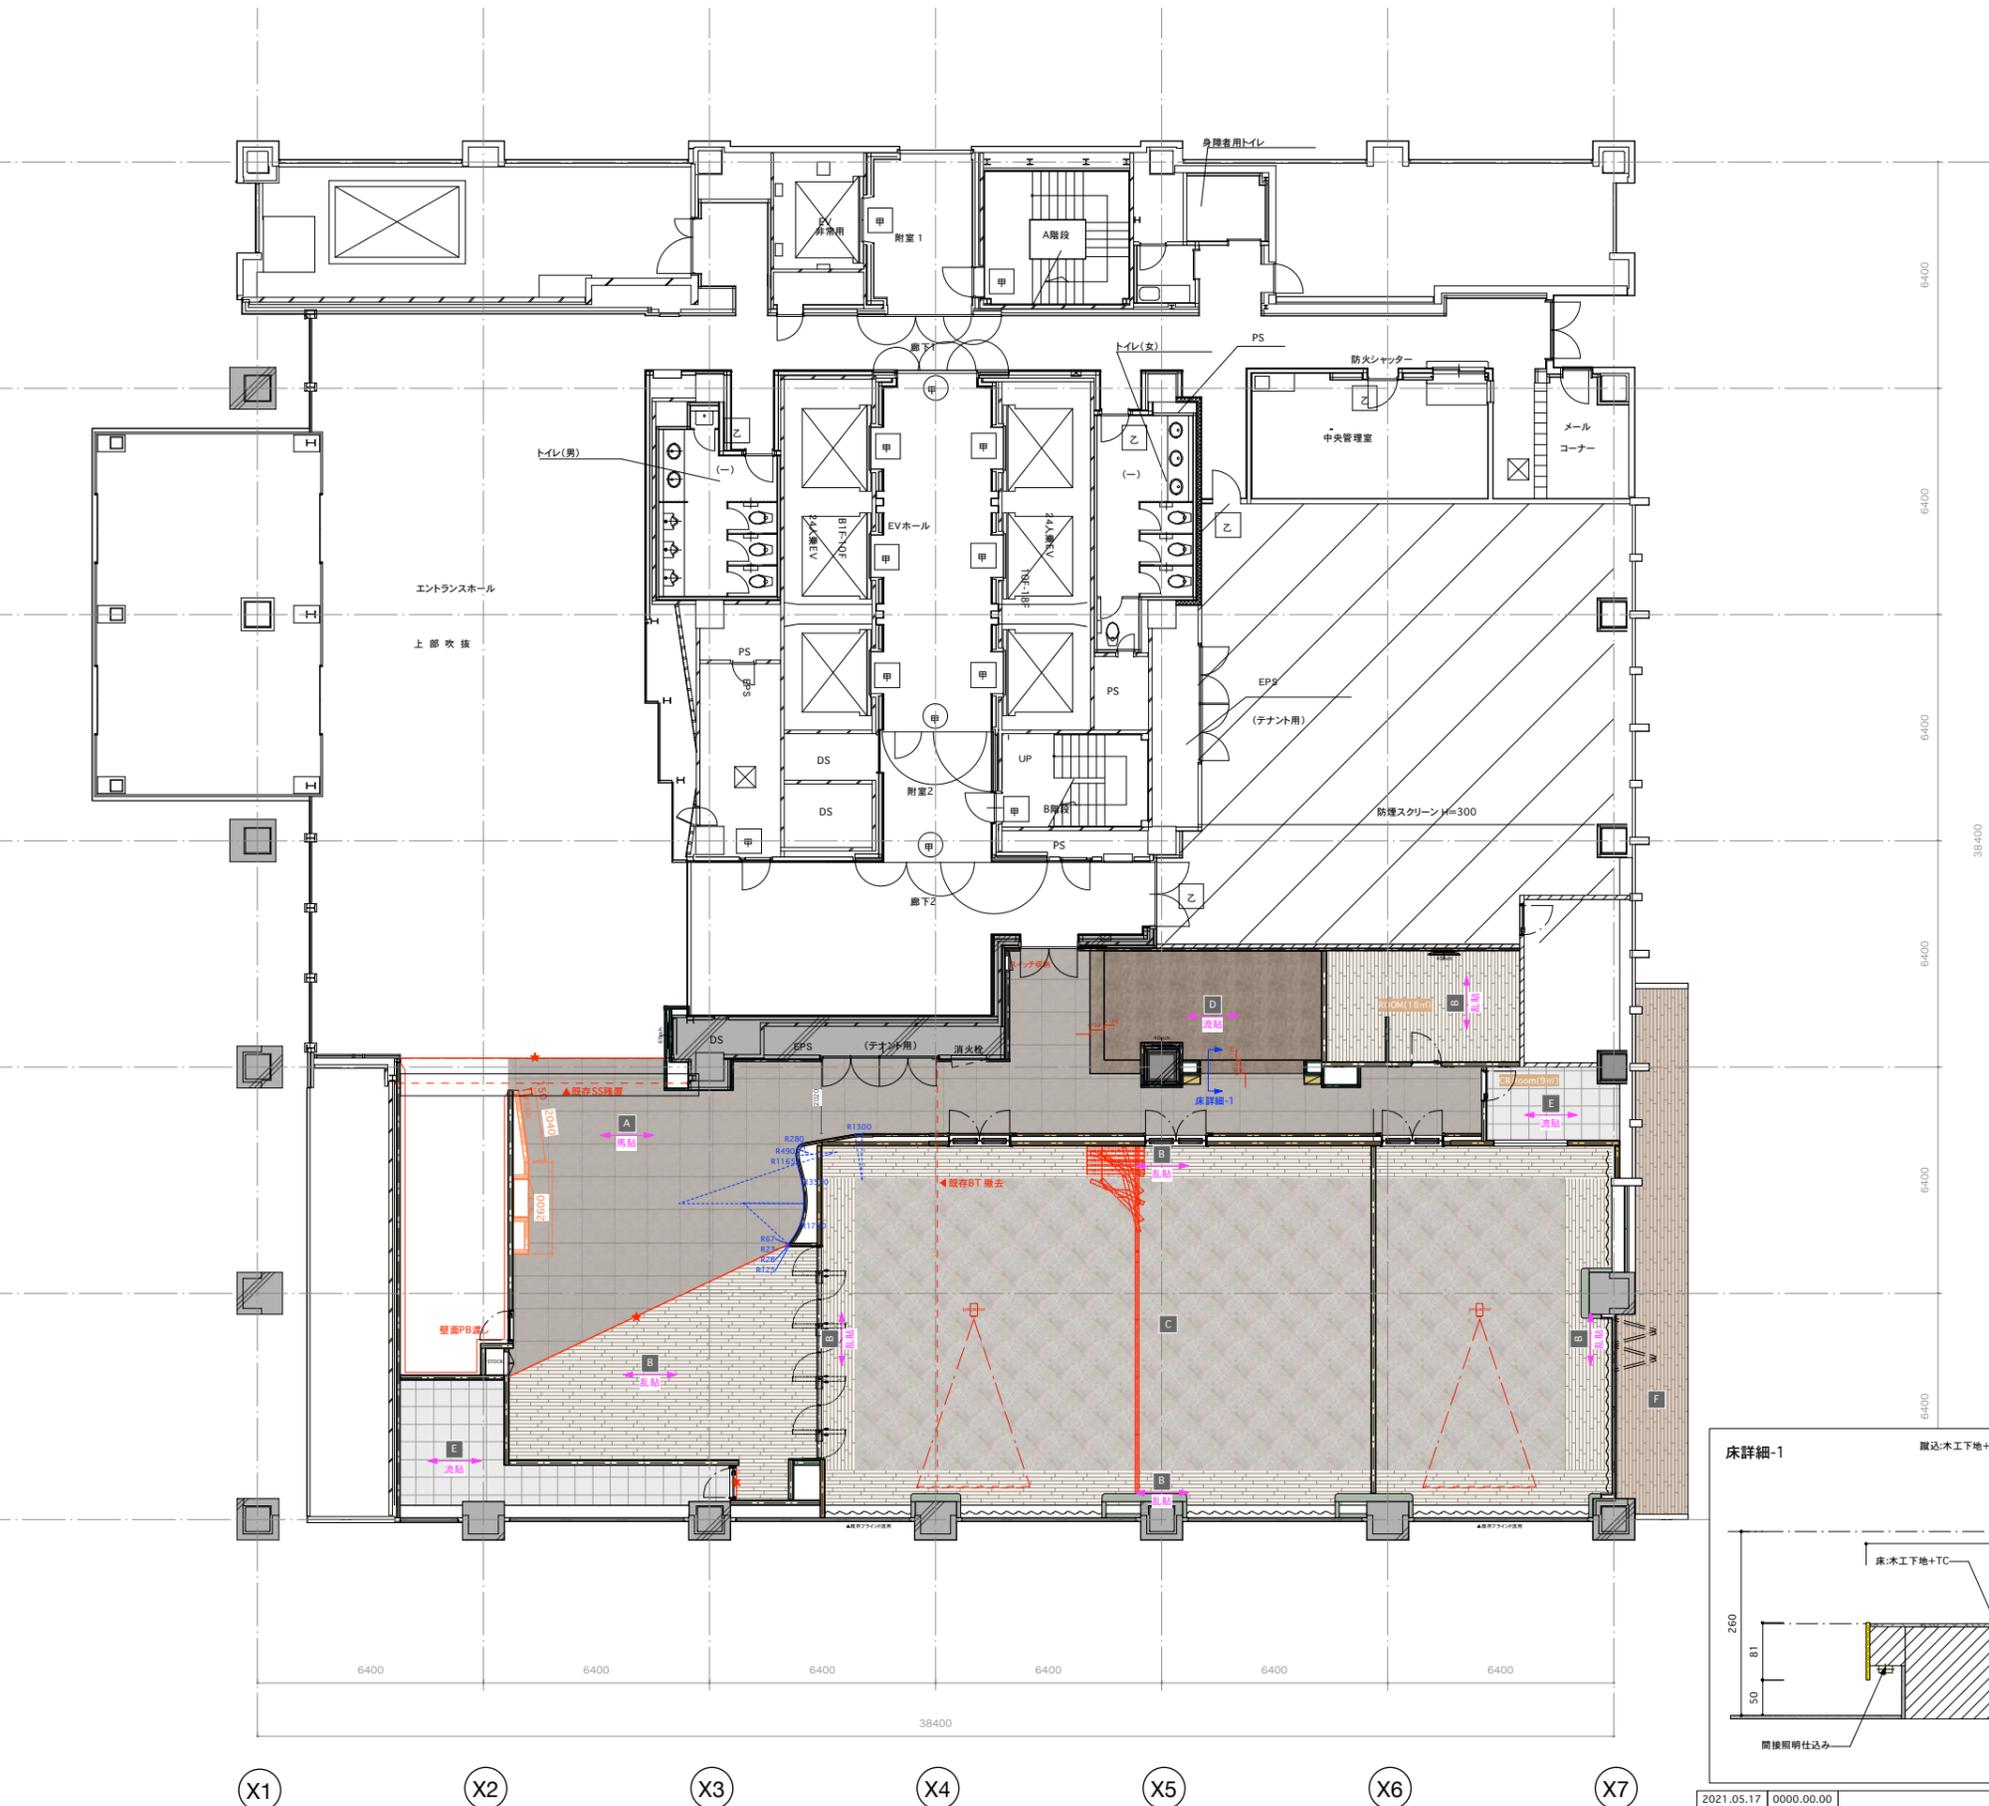

間仕切り凡例	
	新規間仕切り(150) [欄間CLOSE] LGS100+PB12.5orFGボードt12 GW24kg/㎡充填 (OA-FL+3000)
	新規間仕切り(150) [欄間CLOSE] LGS100+PB12.5orFGボードt12 GW24kg/㎡充填 (SL-SL)
	新規間仕切り(150) [欄間CLOSE] LGS100+PB12.5orFGボードt12 GW24kg/㎡充填 (OA-SL)
	新規ふかし壁(177.5) [欄間CLOSE] LGS165+PB12.5片面単層貼 GW24kg/㎡充填 (OA-SL)
	新規ふかし壁(177.5) [欄間CLOSE] LGS165+PB12.5片面単層貼 GW24kg/㎡充填 (OA-CL)
	新規ふかし壁(177.5) [欄間CLOSE] LGS165+PB12.5片面単層貼 GW24kg/㎡充填 (OA-CL+3120)
	新規ふかし壁 [欄間CLOSE] LGS165+PB12.5片面単層貼orFGボードt12 (OA-CL)
	A.I. 工事壁

ガラス凡例	
	ガラスFIX窓 上下コの字金物 ST-□25*25
	ガラスFIX窓 四方オーク材染色

床仕上げ凡例	
	既存OA+長尺シート2捲て貼り +ルースレスタイルt3 ミネラルストーン ES3223-34 /川島織物セルコン リアルエッジ加工(0719追記)
	既存OA ルースレスタイルt5 ルーサーオーク RE5012-25/川島織物セルコン D250-D150にカットのこと
	既存OA+ ルースレスタイルt5(915*915) レイクサイドストーン RE7432-91/川島織物セルコン +目地棒 FB1600-1
	木軸高掲げ+タイルカーペット FM1283/TOLI
	既存TC流用(0719追記)
	ドラフト区分外

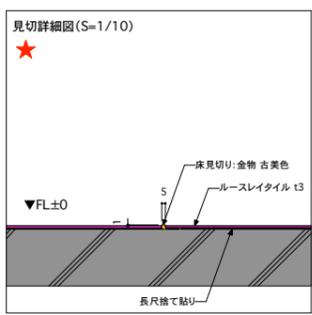
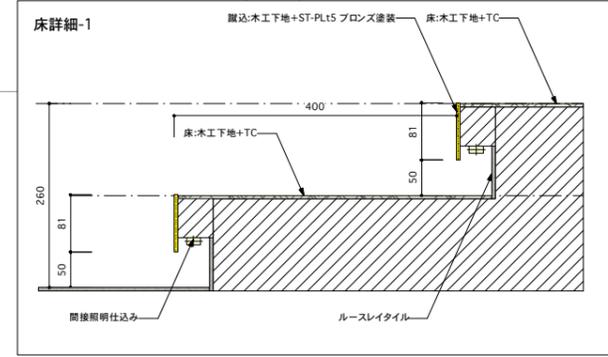


2021.05.17	0000.00.00		
2021.07.16	0000.00.00	150-0001	TEL :03-5412-1001
2021.07.19	0000.00.00	東京都渋谷区神宮前1-13-9 アルテカプラザ原宿 2F, 3F	FAX :03-5412-1011
0000.00.00	0000.00.00		

PROJECT	東京不動産イベントスペース恵比寿ビジネスタワー	TITLE	床伏図	DRAW	M.HONDA	No.	A-03
LOCATION	東京都渋谷区神宮前1-13-9 恵比寿ビジネスタワー1F	SCALE	S=1/200(A3) S=1/100(A1)				

**DRAFT**

CN盤隠蔽ボックス  
SCALE=1/5

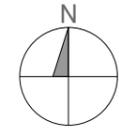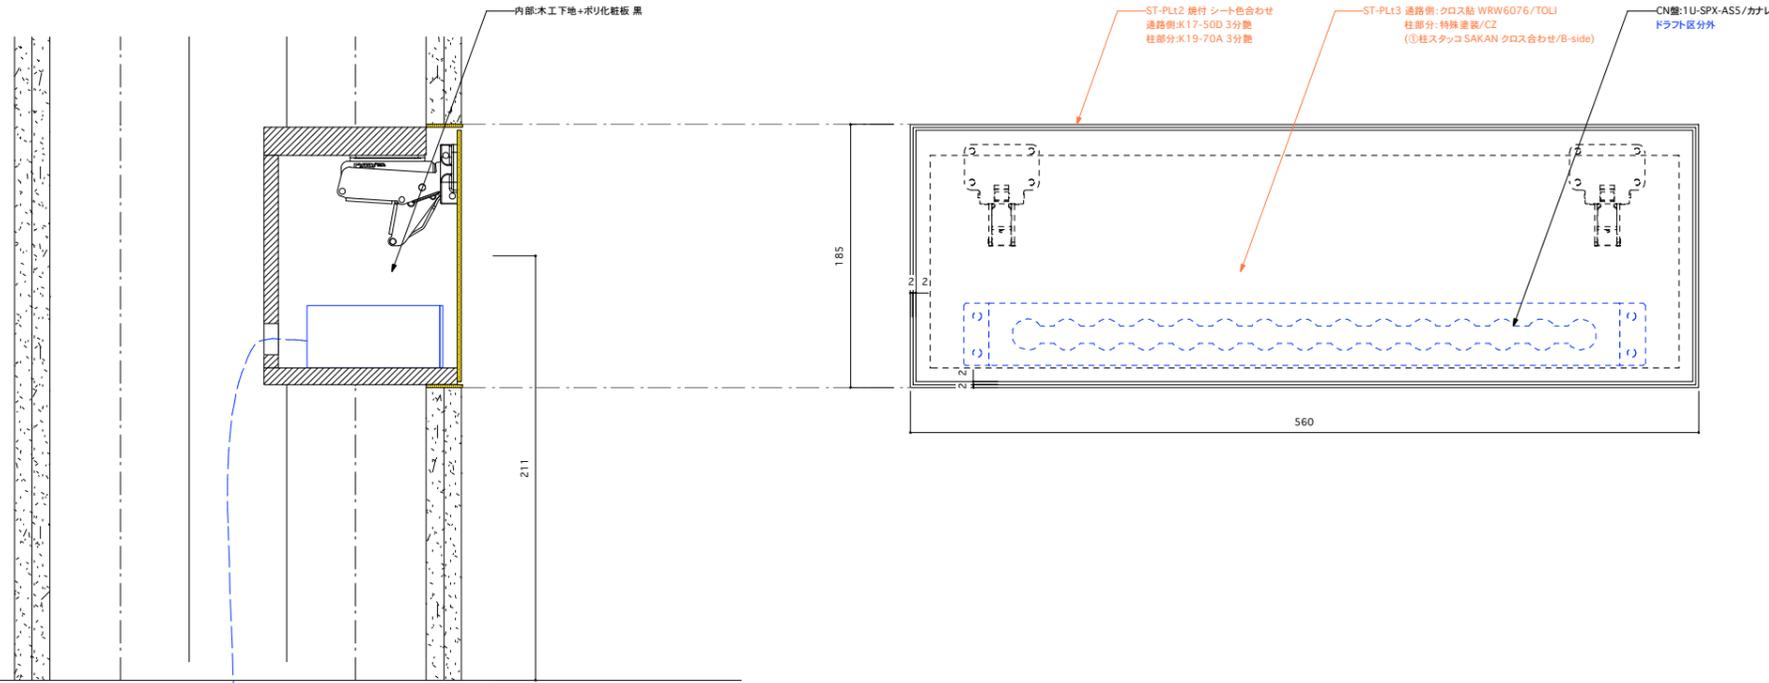


基本情報	
建物名称/階数/当該フロア階数	: 恵比寿ビジネスタワー / B1F-18F / 1F
建物用途/当該フロア用途	: オフィスビル / スタジオ
建物延床面積/当該フロア延床面積	: 28,260㎡ / 672㎡
天井高	: 3000mm
OAフロア	: 100mm
天井照明	: ライン照明
排煙方式	: 機械排煙

間仕切り凡例	
新規間仕切り壁 (t150) [欄間CLOSE] LGS100+PB12.5orFGボードt12 GW24kg/㎡充填 (OA-FL+3000)	新規間仕切り壁 (t150) [欄間CLOSE] LGS100+PB12.5orFGボードt12 GW24kg/㎡充填 (SL-SL)
新規間仕切り壁 (t150) [欄間CLOSE] LGS100+PB12.5orFGボードt12 GW24kg/㎡充填 (OA-SL)	新規ふかし壁 (t77.5) [欄間CLOSE] LGS165+PB12.5片面単層貼 GW24kg/㎡充填 (OA-SL)
新規ふかし壁 (t77.5) [欄間CLOSE] LGS165+PB12.5片面単層貼 GW24kg/㎡充填 (OA-CL)	新規ふかし壁 (t77.5) [欄間CLOSE] LGS165+PB12.5片面単層貼 GW24kg/㎡充填 (OA-CL+3120)
新規ふかし壁 [欄間CLOSE] LGS165+PB12.5片面単層貼orFGボードt12 (OA-CL)	A工 事壁

ガラス凡例	
ガラスFIX窓 上下3つの字金物 ST-□25*25	
ガラスFIX窓 四方オーク材染色	

電源凡例	
	CN盤
	CN盤(蓋なし)
	OAタップ4口(単独) 4口
	単独3芯コンセント
	壁コンセント/2口 JMBO/NKシリーズ
	壁コンセント/2口/単独 JMBO/NKシリーズ
	天井コンセント/2口
	インナーコンセント CEA70505-Jコンセントロ シルバー/寺田電機製作所
	家具コンセント/2口 JMBO/NKシリーズ
	家具コンセント/3口 JMBO/NKシリーズ

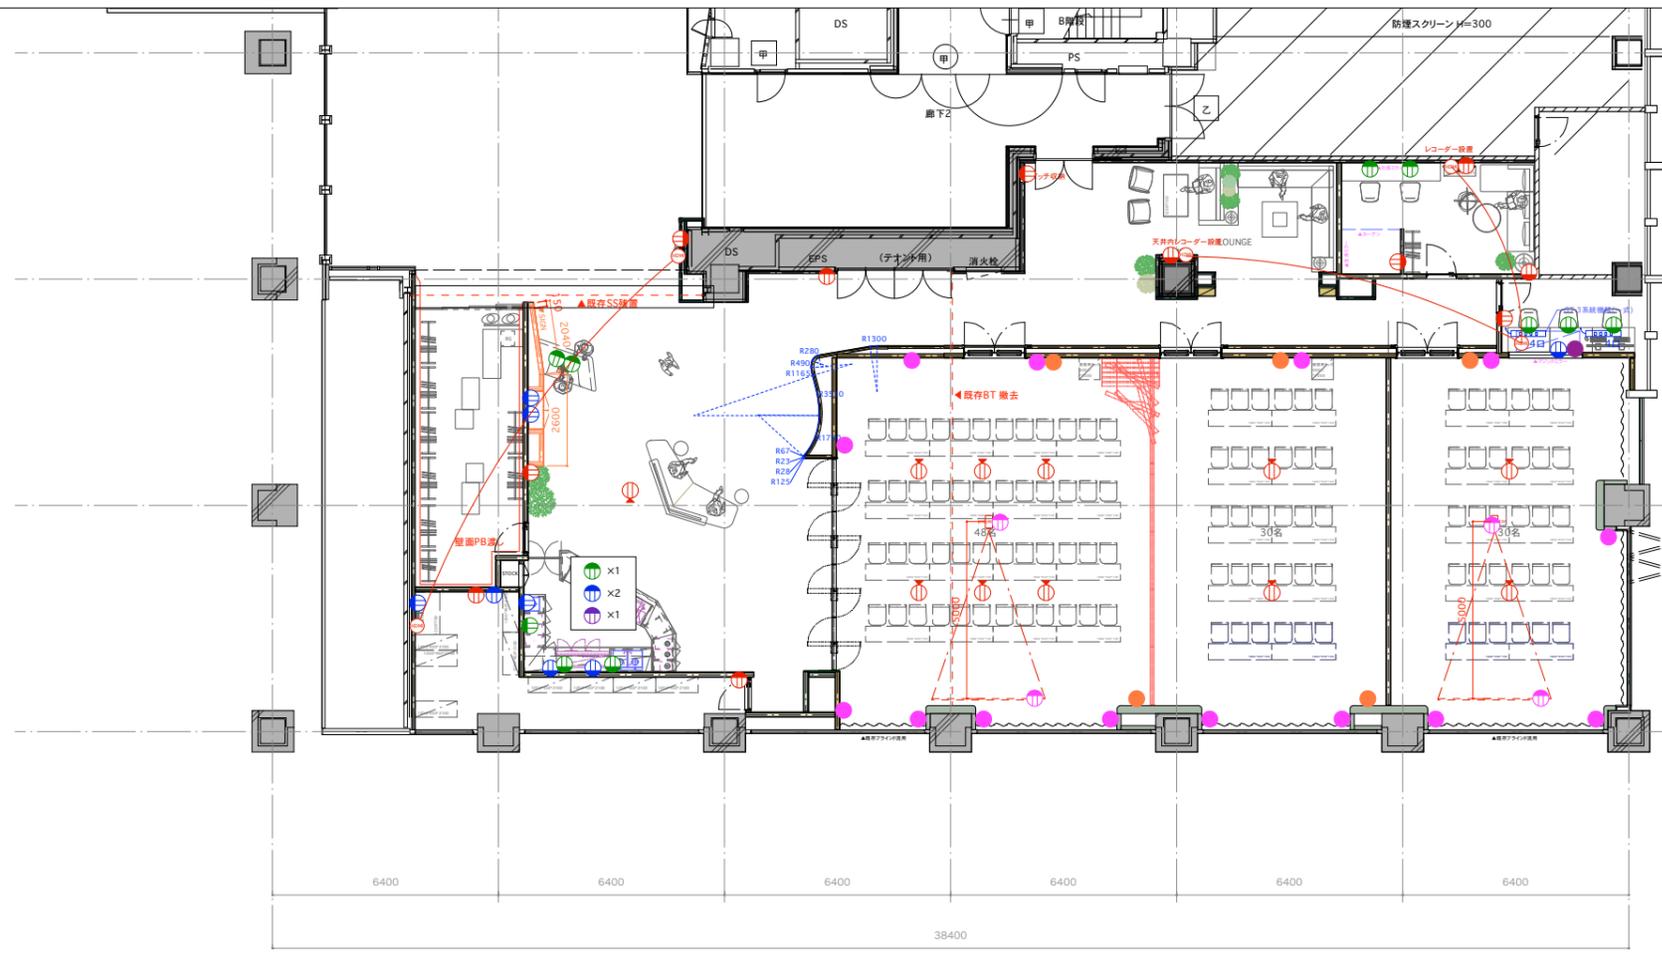


X1 X2 X3 X4 X5 X6 X7

Y1 Y2 Y3 Y4 Y5 Y6 Y7


2021.05.17	0000.00.00	150-0001 東京都渋谷区神宮前1-13-9 アルテカプラザ原宿 2F, 3F	TEL :03-5412-1001
2021.07.16	0000.00.00		FAX :03-5412-1011
2021.07.19	0000.00.00		
0000.00.00	0000.00.00		
PROJECT	東京不動産イベントスペース恵比寿ビジネスタワー	TITLE	コンセント・弱電プロット図
LOCATION	東京都渋谷区神宮前1-13-9恵比寿ビジネスタワー1F	SCALE	S=1/200(A3) S=1/100(A1)
DRAW	M.HONDA	No.	A-04

**DRAFT**


ホワイエ下がり天井詳細図-a(S=1/10)

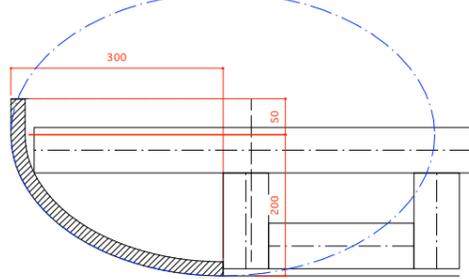


ホワイエコーニス照明詳細図-b(S=1/10)

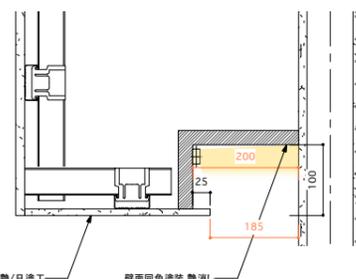


スクリーンボックス詳細-c(S=1/10)

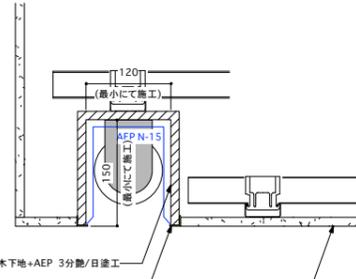


折上げ天井詳細図d(S=1/10)

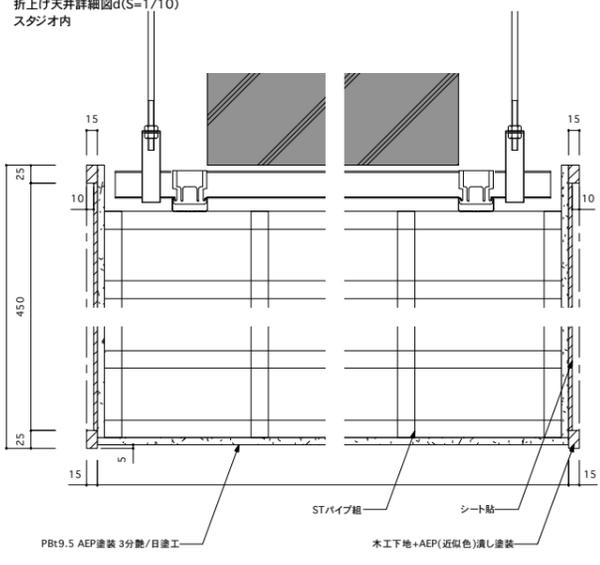

スポットライト吊り下げ高さ(ホワイエ部)  
SCALE=1/10

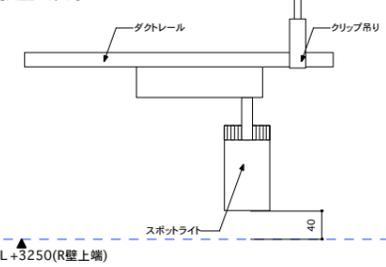

スポットライト吊り下げ高さ(スタジオ部)  
SCALE=1/10

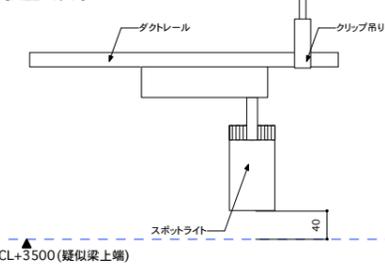

間接照明  
FX2000x9、FX1040x1  
※詳細要確認

間接照明  
FX1580x1、FX1400x2  
※詳細要確認

間接照明  
FX1460x1  
※詳細要確認

足元間接照明  
FX1640x1、FX1580x1、FX1460x1  
※詳細未確認のため要確認

足元間接照明  
FX1640x1、FX1400x1、FX920x1  
※詳細未確認のため要確認

間接照明L字  
FX2120x3、FX1460x1、FX1220x1  
※詳細未確認のため要確認

足元間接照明  
FX1460x2x2段  
※詳細未確認のため要確認

配ダク高さによっては  
造作天井部分に光がかかってしまう  
懸念があります。  
ご了承ください。

吊り棚下間接照明  
XC1151x1、XC844x1  
※詳細要確認

基本情報	
建物名称/階数/当該フロア階数	: 恵比寿ビジネスタワー / B1F-18F / 1F
建物用途/当該フロア用途	: オフィスビル / スタジオ
建物延床面積/当該フロア延床面積	: 28,260㎡ / 672㎡
天井高	: 3000mm
OAフロア	: 100mm
天井照明	: ライン照明
排煙方式	: 機械排煙

間仕切り凡例	
新規間仕切り(t150)[欄間CLOSE] LGS100+PB12.5orFGボードt12 GW24kg/m <sup>2</sup> 充填 (OA-FL+3000)	新規間仕切り(t150)[欄間CLOSE] LGS100+PB12.5orFGボードt12 GW24kg/m <sup>2</sup> 充填 (SL-SL)
新規間仕切り(t150)[欄間CLOSE] LGS100+PB12.5orFGボードt12 GW24kg/m <sup>2</sup> 充填 (OA-SL)	新規ふかし壁(t77.5)[欄間CLOSE] LGS165+PB12.5片面単層貼 GW24kg/m <sup>2</sup> 充填 (OA-SL)
新規ふかし壁(t77.5)[欄間CLOSE] LGS165+PB12.5片面単層貼 GW24kg/m <sup>2</sup> 充填 (OA-CL)	新規ふかし壁(t77.5)[欄間CLOSE] LGS165+PB12.5片面単層貼 GW24kg/m <sup>2</sup> 充填 (OA-CL+3120)
新規ふかし壁[欄間CLOSE] LGS165+PB12.5片面単層貼orFGボードt12 (OA-CL)	新規ふかし壁[欄間CLOSE] LGS165+PB12.5片面単層貼 GW24kg/m <sup>2</sup> 充填
A工 事壁	

ガラス凡例	
界壁立ち上げ LGS165+PB12.5両面二層貼 GW24kg/m <sup>2</sup> 充填	
ガラスFIX窓 四方オーク材染色	


天井仕上凡例	
新規在来天井 PBt9.5 AEP塗装 N-90 艶なし/日塗工	
新規下り天井 シート貼 DA-53/ベルビアン(0719追記)	
既存梁 躯体あらし	
スケルトン天井 吹き付け塗装K19-30A 艶なし/日塗工 (0719追記)	

防災凡例	
空調SW 隠蔽戸内に集約	スピーカー(天井埋込)
	スピーカー(天吊)
	防犯カメラ(天吊)

2021.05.17	0000.00.00	150-0001 東京都渋谷区神宮前1-13-9 アルテカプラザ原宿 2F, 3F	TEL :03-5412-1001 FAX :03-5412-1011
2021.07.16	0000.00.00		
2021.07.19	0000.00.00		
0000.00.00	0000.00.00		
PROJECT	東京不動産/イベントスペース/恵比寿ビジネスタワー	TITLE	総合天井図
LOCATION	東京都渋谷区神宮前1-13-9 恵比寿ビジネスタワー1F	SCALE	S=1/200(A3) S=1/100(A1)
DRAW	M.HONDA	No.	A-05

DRAFT



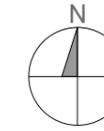


基本情報	
建物名称/階数/当該フロア階数	: 恵比寿ビジネスタワー / B1F-18F / 1F
建物用途/当該フロア用途	: オフィスビル / スタジオ
建物延床面積/当該フロア延床面積	: 28,260㎡ / 672㎡
天井高	: 3000mm
OAフロア	: 100mm
天井照明	: ライン照明
排煙方式	: 機械排煙

物件名 東急不動産イVENTスペース恵比寿ビジネスタワー					総容量 4.675KVA			㎡ 0.000坪 0.000VA/㎡ 0.000VA/坪	作成日:2021年4月26日 DAIKO ELECTRIC CO.,LTD.
No.	記号	名称	品番	ランプ・品番・詳細	数量	@VA	KVA	埋込穴・埋込必要高 安定器・トランス・電源	備考
GD1		LEDダウンライト	LZD-92899YW	LED15W 3000K 40°	3	16	0.048	φ75 H=120mm LZA-91123E PWM	調光
GU1w		LED UNダウンライト	LZD-92808YW	LED14W 3000K 30°	26	17	0.442	φ75 H=120mm LZA-91123E PWM	調光
S1w		LEDスポットライト	LZS-92542YB	LED14W 3000K 25°	41	23	0.943		調光
S1wf		LEDスポットライト フラッドレンズ	LZS-92542YB LZA-90572	LED14W 3000K 25°	21	23	0.483		調光不要
S2		調光調色スポット	EFS6311B	LED 27.7w 1灯	72	28	2.016		
FX920		フレキシブルLEDモジュール	FXD-LED920L30	LED 9.8w 3000K 1灯	1	13	0.013		調光/電源別置き/オプション要確認
FX1040		フレキシブルLEDモジュール	FXD-LED1040L30	LED 11.5w 3000K 1灯	1	15	0.015		調光/電源別置き/オプション要確認
FX1220		フレキシブルLEDモジュール	FXD-LED1220L30	LED 13w 3000K 1灯	1	17	0.017		調光/電源別置き/オプション要確認
FX1400		フレキシブルLEDモジュール	FXD-LED1400L30	LED 15w 3000K 1灯	3	20	0.060		調光/電源別置き/オプション要確認
FX1460		フレキシブルLEDモジュール	FXD-LED1460L30	LED 22w 3000K 1灯	7	22	0.154		調光/電源別置き/オプション要確認
FX1580		フレキシブルLEDモジュール	FXD-LED1580L30	LED 17w 3000K 1灯	2	22	0.044		調光/電源別置き/オプション要確認
FX1640		フレキシブルLEDモジュール	FXD-LED1640L30	LED 18w 3000K 1灯	2	23	0.046		調光/電源別置き/オプション要確認
FX2000		フレキシブルLEDモジュール	FXD-LED2000L30	LED 21.5w 3000K 1灯	9	27	0.243		調光/電源別置き/オプション要確認
FX2120		フレキシブルLEDモジュール	FXD-LED2120L30	LED 23w 3000K 1灯	3	29	0.087		調光/電源別置き/オプション要確認
XC844		LED間接照明	LZY-93167YTW	LED12.1W 3000K	1	25.7	0.026		調光/オプション要確認
XC1151		LED間接照明	LZY-93168YTW	LED16.6W 3000K	1	38.5	0.039		調光/オプション要確認
PN1		ペンダント	-	- 1灯	5	7	0	0.000	設計指定品
CI300		調光器	LZA-90306E		1	0	0.000	51x71 H=30mm	
CI800		位相調光器	LZA-92794		3	0	0.000		
CP		PWM調光器	LZA-93098		4	0	0.000		
PDC1000		PWM調光器(DNL)	PCD1000		4	0	0.000		

特記事項  
 ダウンライトの枠色と天井色の組合せが間違いないか確認後発注してください  
 ダウンライトの埋め込み必要高さが十分回避できているか確認後発注してください  
 間接照明は最終施工寸法に合った長さとお数を発注してください  
 ペンダント照明の吊下げ高さは既成品で対応可能か確認後発注してください  
 非常灯の設置については建築主事に、誘導灯の設置については所轄の消防署にご確認願います  
 <プラグ式スポットライト設置における注意>  
 急激な温度変化で結露が生じる場所には設置しない。  
 接続部品(フィードインキャップやジョイナ)の周囲10cmの範囲を避けて設置する。  
 プラグは正しい向きで取り付け。

04379

2021.05.17	0000.00.00	150-0001 東京都渋谷区神宮前1-13-9 アルテカプラザ原宿 2F, 3F	TEL :03-5412-1001 FAX :03-5412-1011	<b>DRAFT</b>	
2021.07.16	0000.00.00				
2021.07.19	0000.00.00				
0000.00.00	0000.00.00				
PROJECT	東急不動産イVENTスペース恵比寿ビジネスタワー	TITLE	照明器具リスト図	DRAW	No.
LOCATION	東京都渋谷区恵比寿1-19-19恵比寿ビジネスタワー1F	SCALE	S=1/200(A3) S=1/100(A1)	M.HONDA	A-07

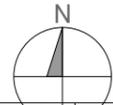



基本情報	
建物名称/階数/当該フロア階数	: 恵比寿ビジネスタワー / B1F-18F / 1F
建物用途/当該フロア用途	: オフィスビル / スタジオ
建物延床面積/当該フロア延床面積	: 28,260㎡ / 672㎡
天井高	: 3000mm
OAフロア	: 100mm
天井照明	: ライン照明
排煙方式	: 機械排煙

GD1	LEDスポット LZD-92899YW LED15W 3000K 40° 備考:調光	GU1w	LED UNFスポット LZD-92808YW LED14W 3000K 30° 備考:調光	S1w	LEDスポット LZS-92542YB LED14W 3000K 25° 備考:調光	Stwf	LEDスポット LZS-92542YB LED14W 3000K 25° 備考:調光不要	Stwf	フラットレンズ LZA-90572 備考:調光不要	S2	調光調色スポット EFS6311B LED 27.7w 1灯 備考:	FX920	リレー型 LEDスポット FXD-LED920L30 LED 9.8w 3000K 1灯 備考:調光/電源別置き/アジャスト要確認
埋込必要寸法:φ75 H=120mm 専用電源:LZA-91123E PWM 		埋込必要寸法:φ75 H=120mm 専用電源:LZA-91123E PWM 											
FX104	リレー型 LEDスポット FXD-LED1040L30 LED 11.5w 3000K 1灯 備考:調光/電源別置き/アジャスト要確認	FX122	リレー型 LEDスポット FXD-LED1220L30 LED 13w 3000K 1灯 備考:調光/電源別置き/アジャスト要確認	FX140	リレー型 LEDスポット FXD-LED1400L30 LED 15w 3000K 1灯 備考:調光/電源別置き/アジャスト要確認	FX146	リレー型 LEDスポット FXD-LED1460L30 LED 17w 3000K 1灯 備考:調光/電源別置き/アジャスト要確認	FX158	リレー型 LEDスポット FXD-LED1580L30 LED 17w 3000K 1灯 備考:調光/電源別置き/アジャスト要確認	FX164	リレー型 LEDスポット FXD-LED1640L30 LED 18w 3000K 1灯 備考:調光/電源別置き/アジャスト要確認	FX200	リレー型 LEDスポット FXD-LED2000L30 LED 21.5w 3000K 1灯 備考:調光/電源別置き/アジャスト要確認
													
FX212	リレー型 LEDスポット FXD-LED2120L30 LED 23w 3000K 1灯 備考:調光/電源別置き/アジャスト要確認	XC844	LED間接照明 LZY-93167YTW LED12.1W 3000K 備考:調光/アジャスト要確認	XC115	LED間接照明 LZY-93168YTW LED16.6W 3000K 備考:調光/アジャスト要確認	PN1	ペンダント - 1灯 備考:設計指定品	CI300	調光器 LZA-90306E 備考:	CI800	位相調光器 LZA-92794 備考:	CP	PWM調光器 LZA-93098 備考:
								埋込必要寸法:51x71 H=30mm 					
PCD100	PWM調光器 (DNL) PCD1000 備考:												
													

2021.05.17	0000.00.00	150-0001 東京都渋谷区神宮前1-13-9 アルテカプラザ原宿 2F, 3F	TEL :03-5412-1001 FAX :03-5412-1011
2021.07.16	0000.00.00		
2021.07.19	0000.00.00		
0000.00.00	0000.00.00		





**DRAFT**

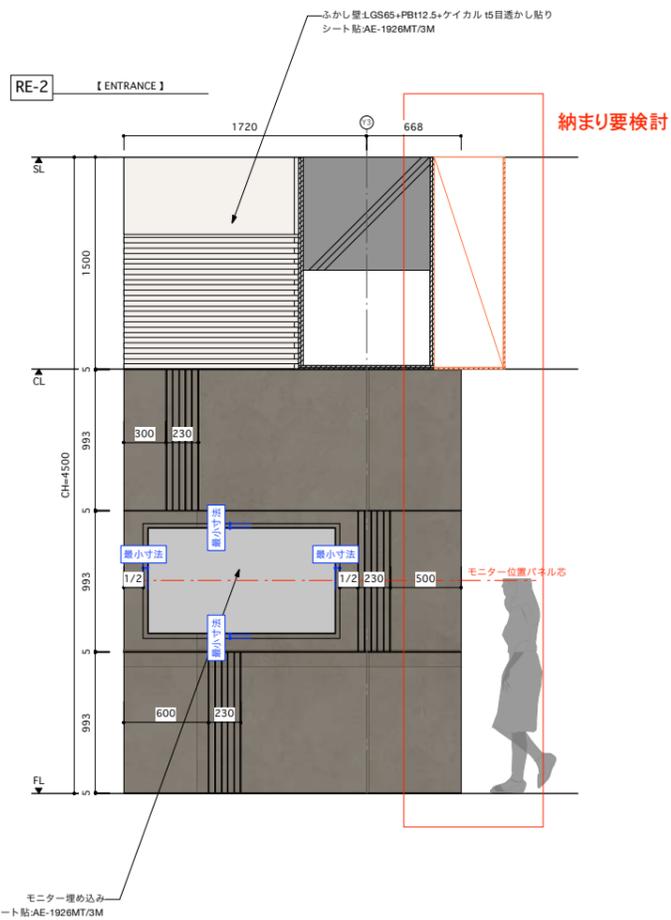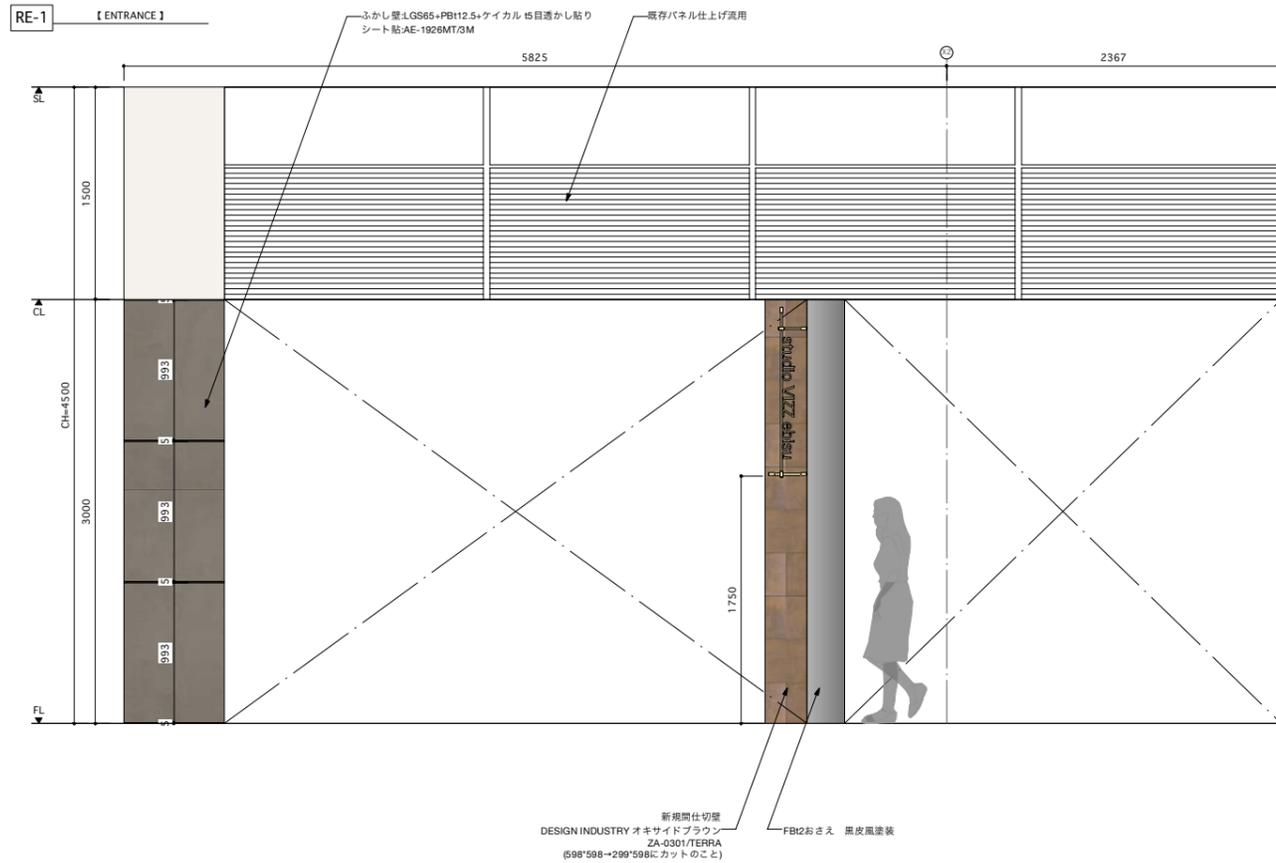

DATE	2021.04.26	2021.07.19	150-0001 東京都渋谷区神宮前1-13-9 アルテカプラザ原宿 2F, 3F	TEL :03-5412-1001
	2021.05.14	2021.07.28		FAX :03-5412-1011
	2021.07.15			
LOCATION	東京都渋谷区恵比寿1-19-19恵比寿ビジネスタワー1F		SCALE	S=1/50(A3)
			DRAW	Y.Yanagiya
			No.	E-01

© 2021 DRAFT Inc.

**DRAFT**

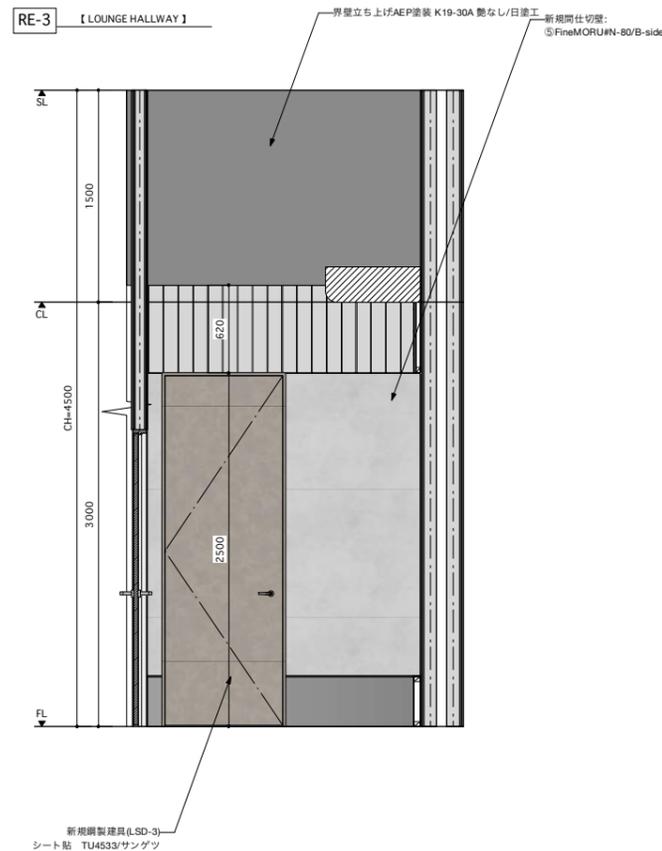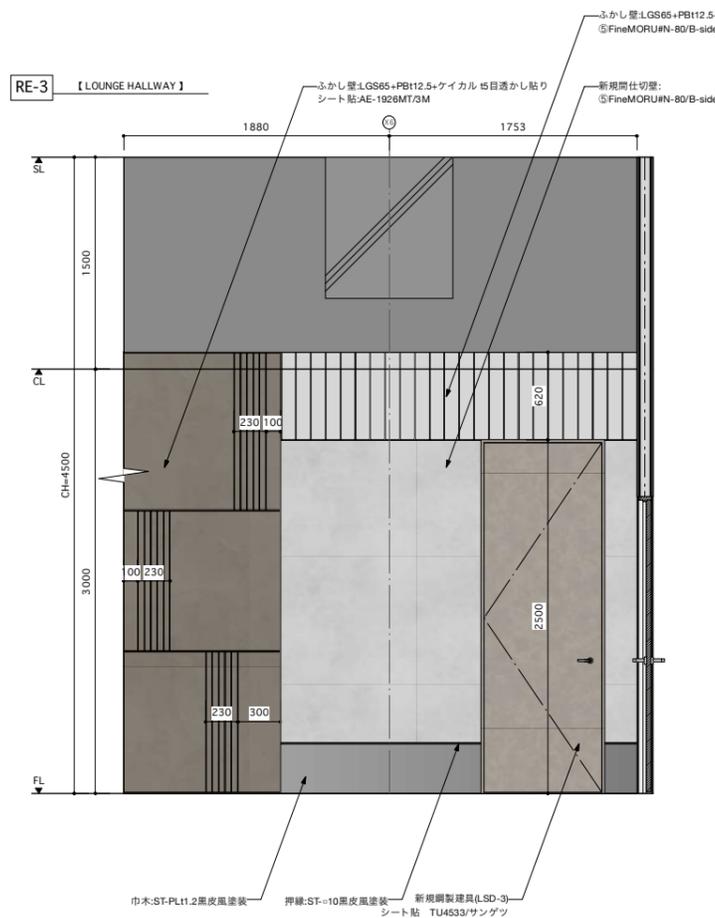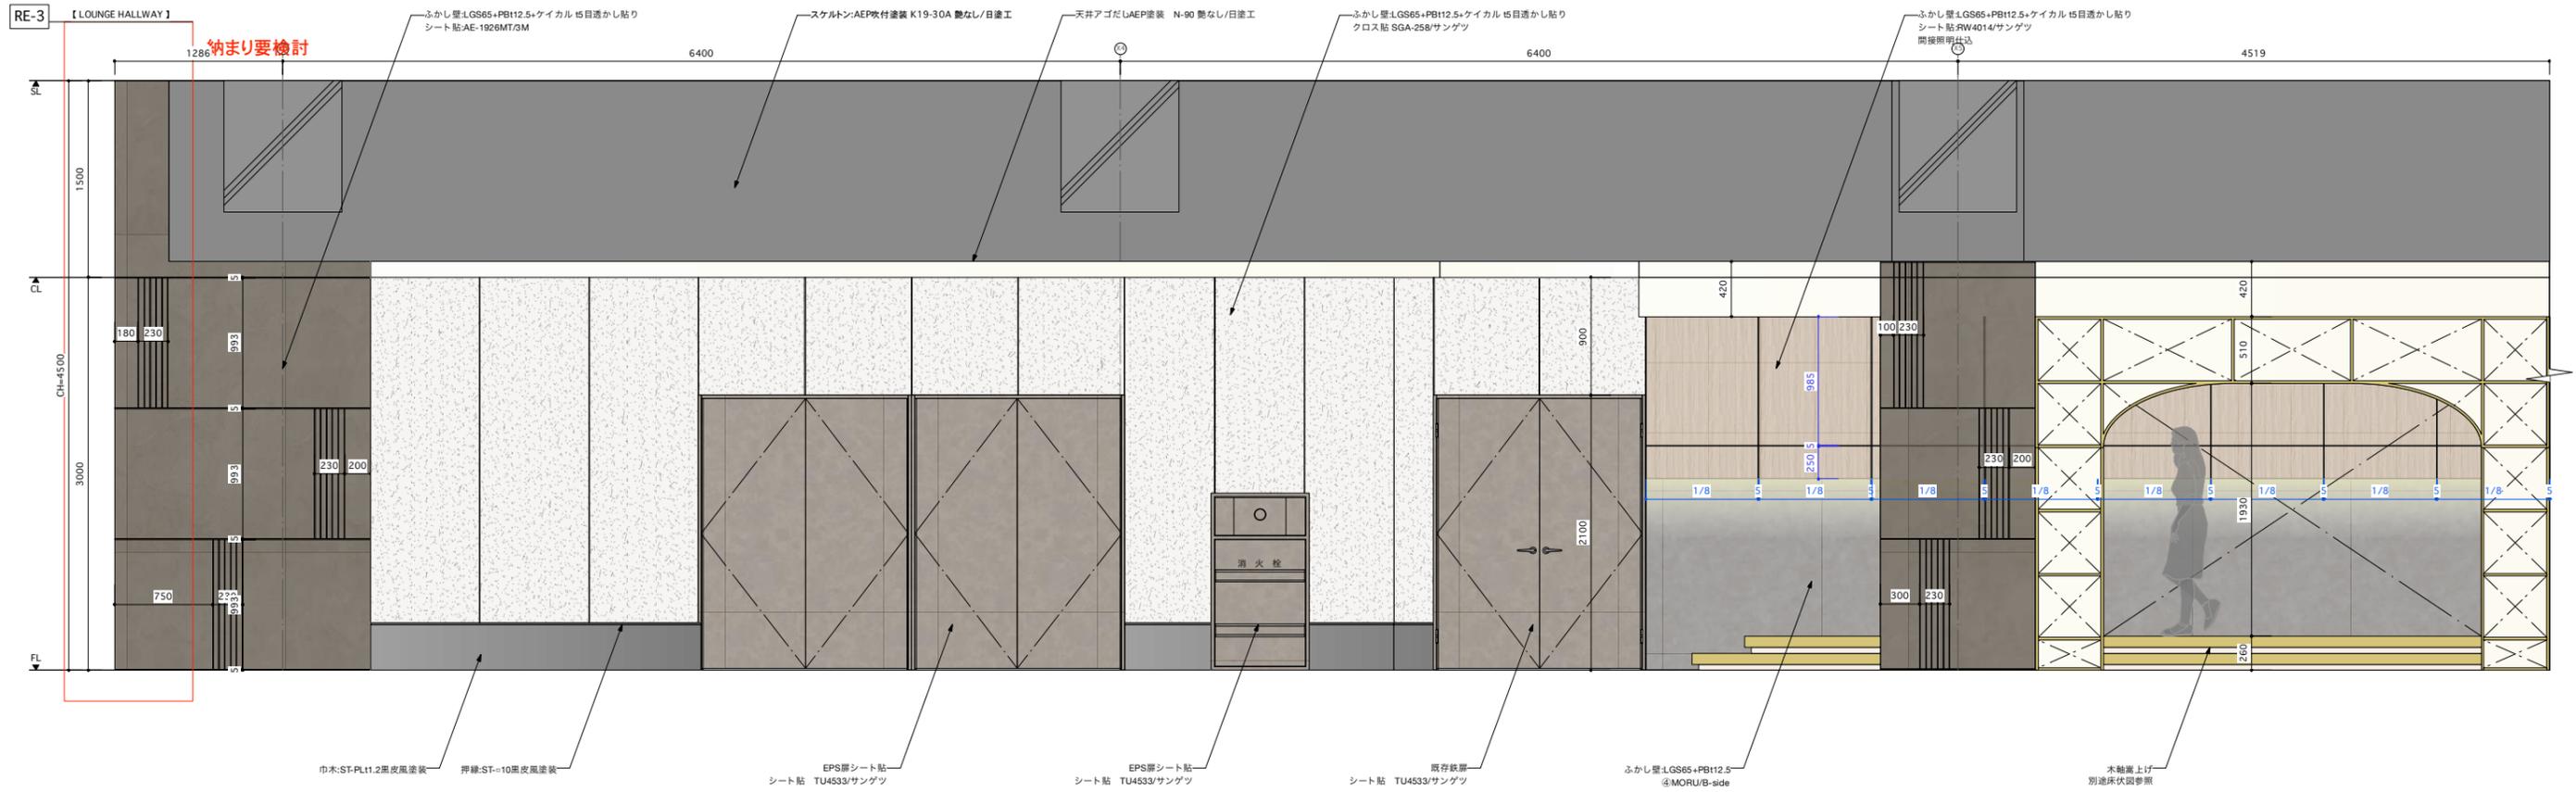


DATE	2021.04.26	2021.07.19	150-0001 東京都渋谷区神宮前1-13-9 アルテカプラザ原宿 2F, 3F	TEL :03-5412-1001
	2021.05.14	2021.07.28		FAX :03-5412-1011
	2021.07.15			
			DRAW	Y.Yanagiya
			No.	E-02

**DRAFT**





RE-4 【HALLWAY LOUNGE】






RE-4 【HALLWAY LOUNGE】

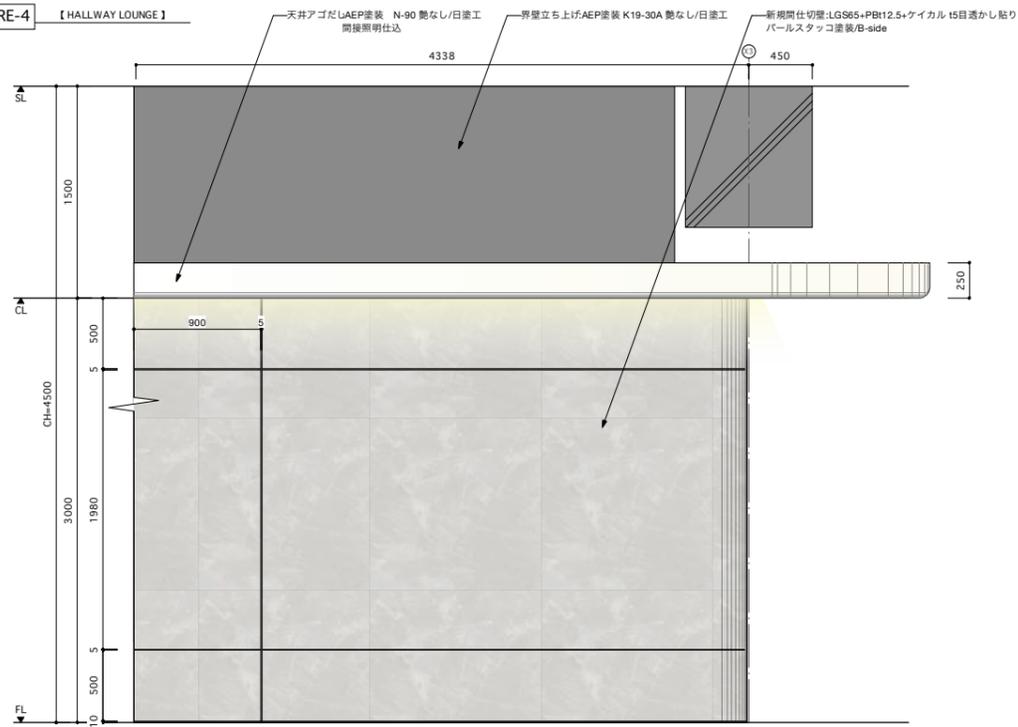

DATE	2021.04.26	2021.07.19	150-0001	TEL :03-5412-1001
	2021.05.14	2021.07.28	東京都渋谷区神宮前1-13-9 アルテカプラザ原宿 2F, 3F	FAX :03-5412-1011
	2021.07.15			
			DRAW	Y.Yanagiya
			No.	E-03

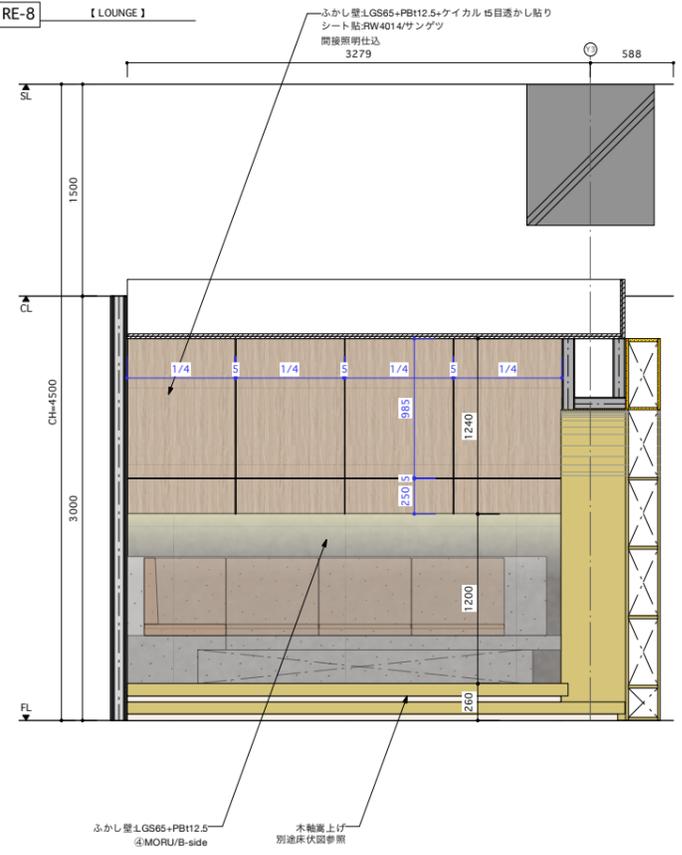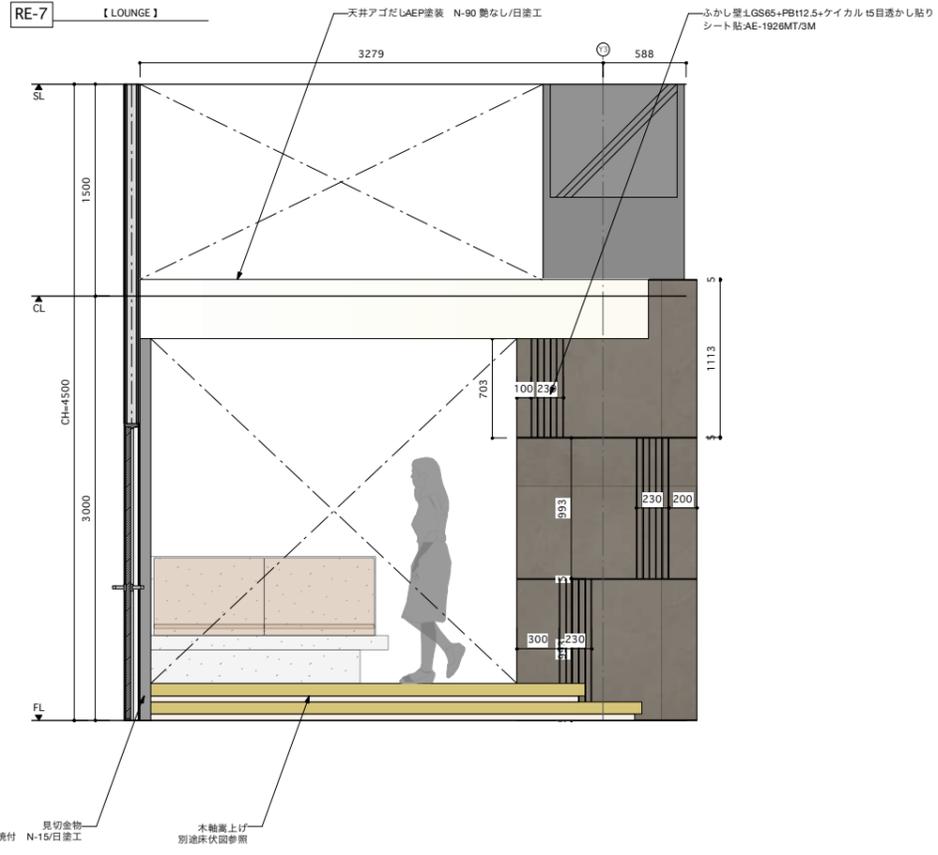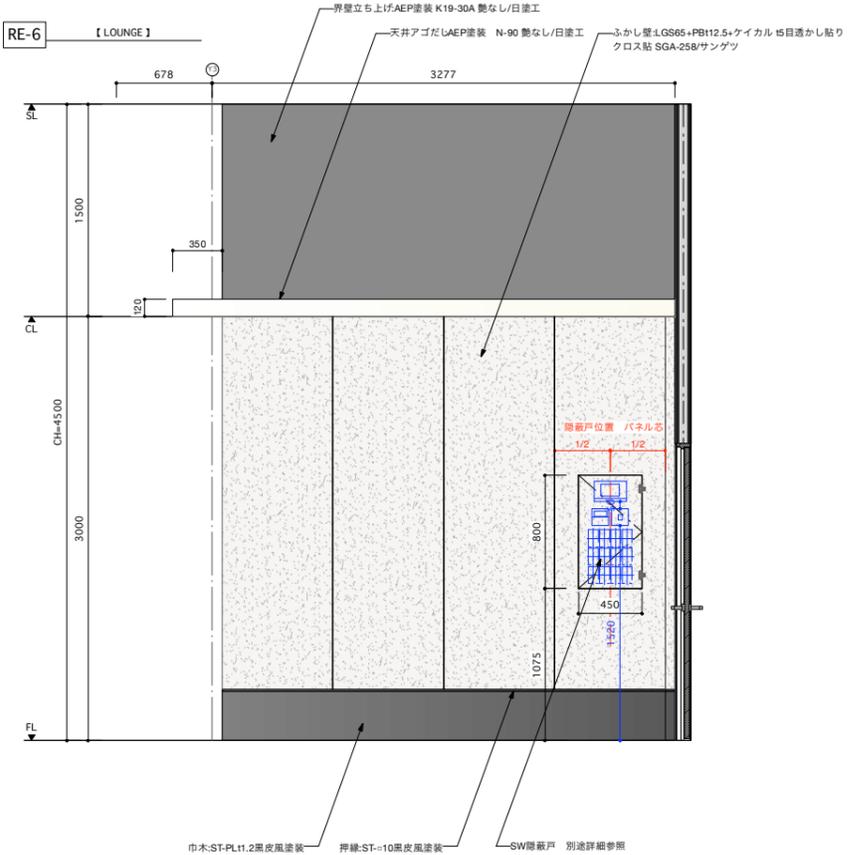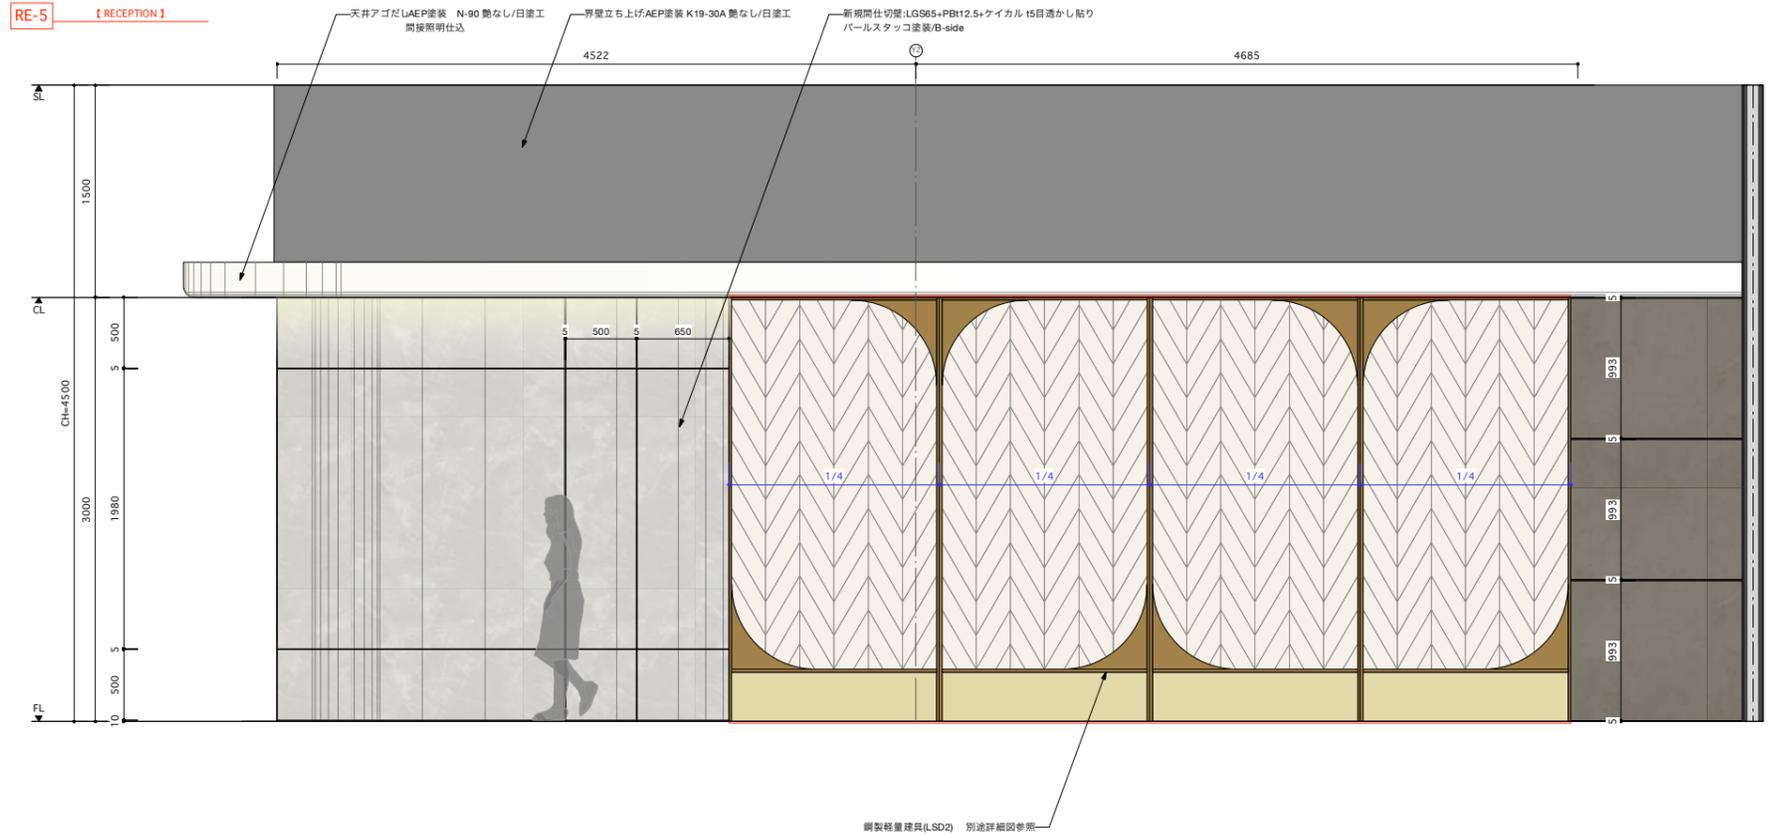

DATE	2021.04.26	2021.07.19	2021.07.28	2021.07.15	150-0001 東京都渋谷区神宮前1-13-9 アルテプラザ原宿 2F, 3F	TEL :03-5412-1001	FAX :03-5412-1011	
					No.	E-04	<b>DRAFT</b>	

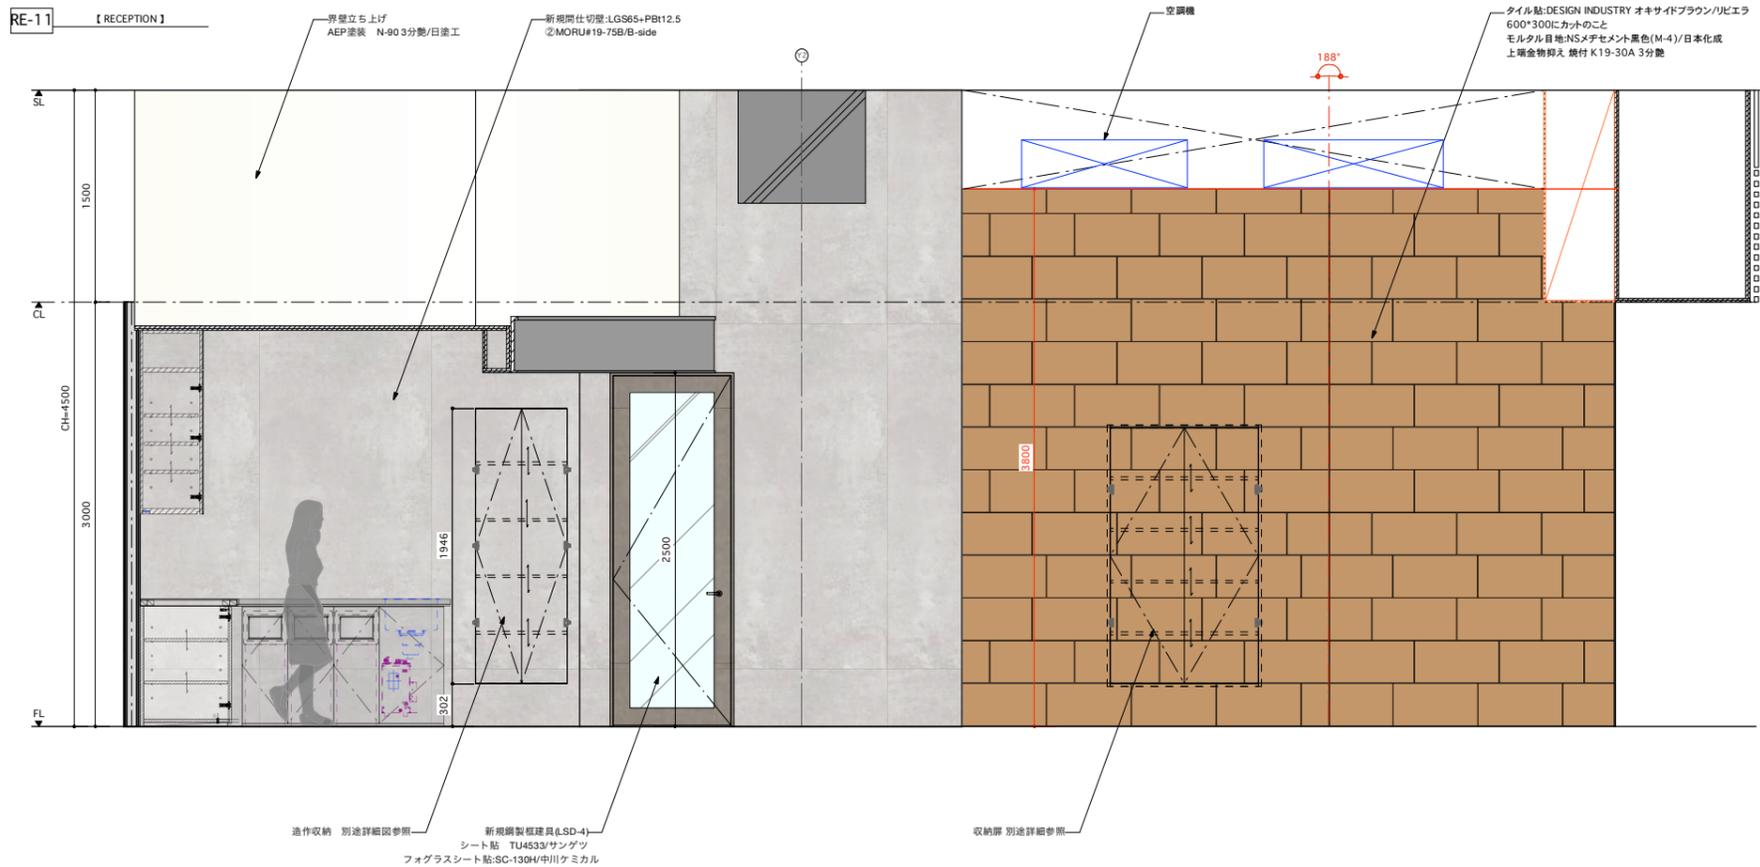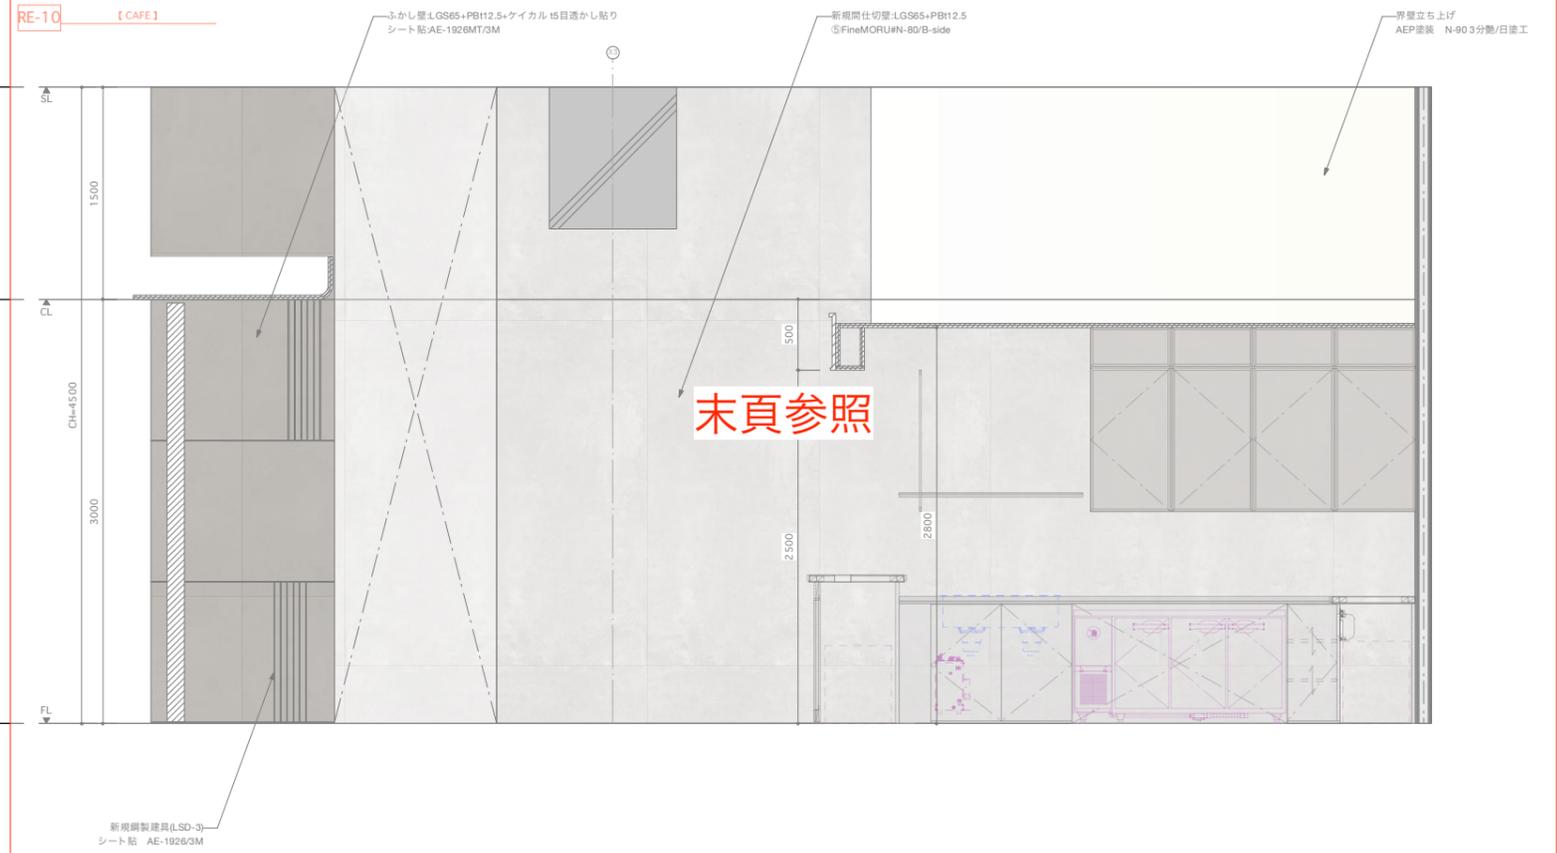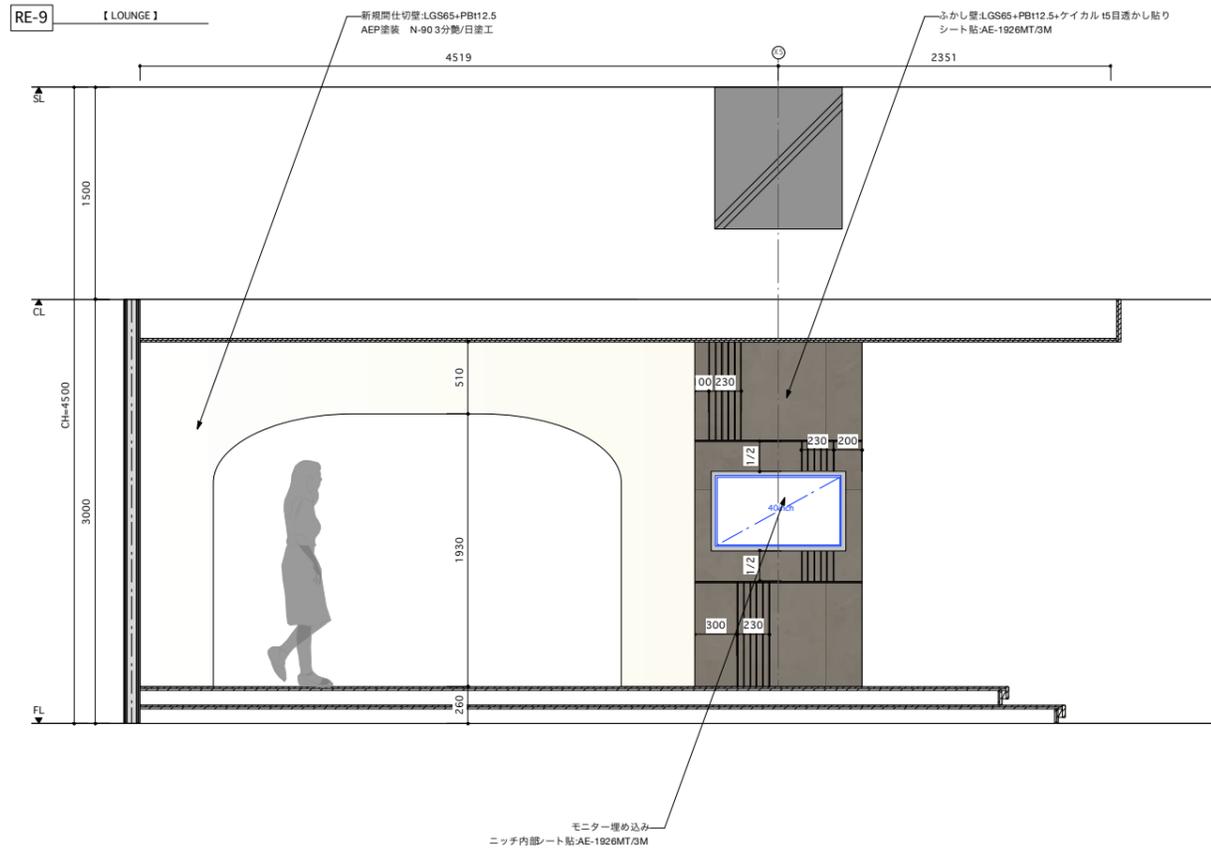


DATE	2021.04.26	2021.07.19	150-0001 東京都渋谷区神宮前1-13-9 アルテカプラザ原宿 2F, 3F	TEL :03-5412-1001
	2021.05.14	2021.07.28		FAX :03-5412-1011
	2021.07.15			
PROJECT	東京不動産 イベントスペース 恵比寿ビジネスタワー		TITLE	展開図
LOCATION	東京都渋谷区恵比寿1-19-19 恵比寿ビジネスタワー1F		SCALE	S=1/50(A3)
			DRAW	Y.Yanagiya
			No.	E-05


© 2021 DRAFT Inc.

**DRAFT**

S-1 [STUDIO 1-3]

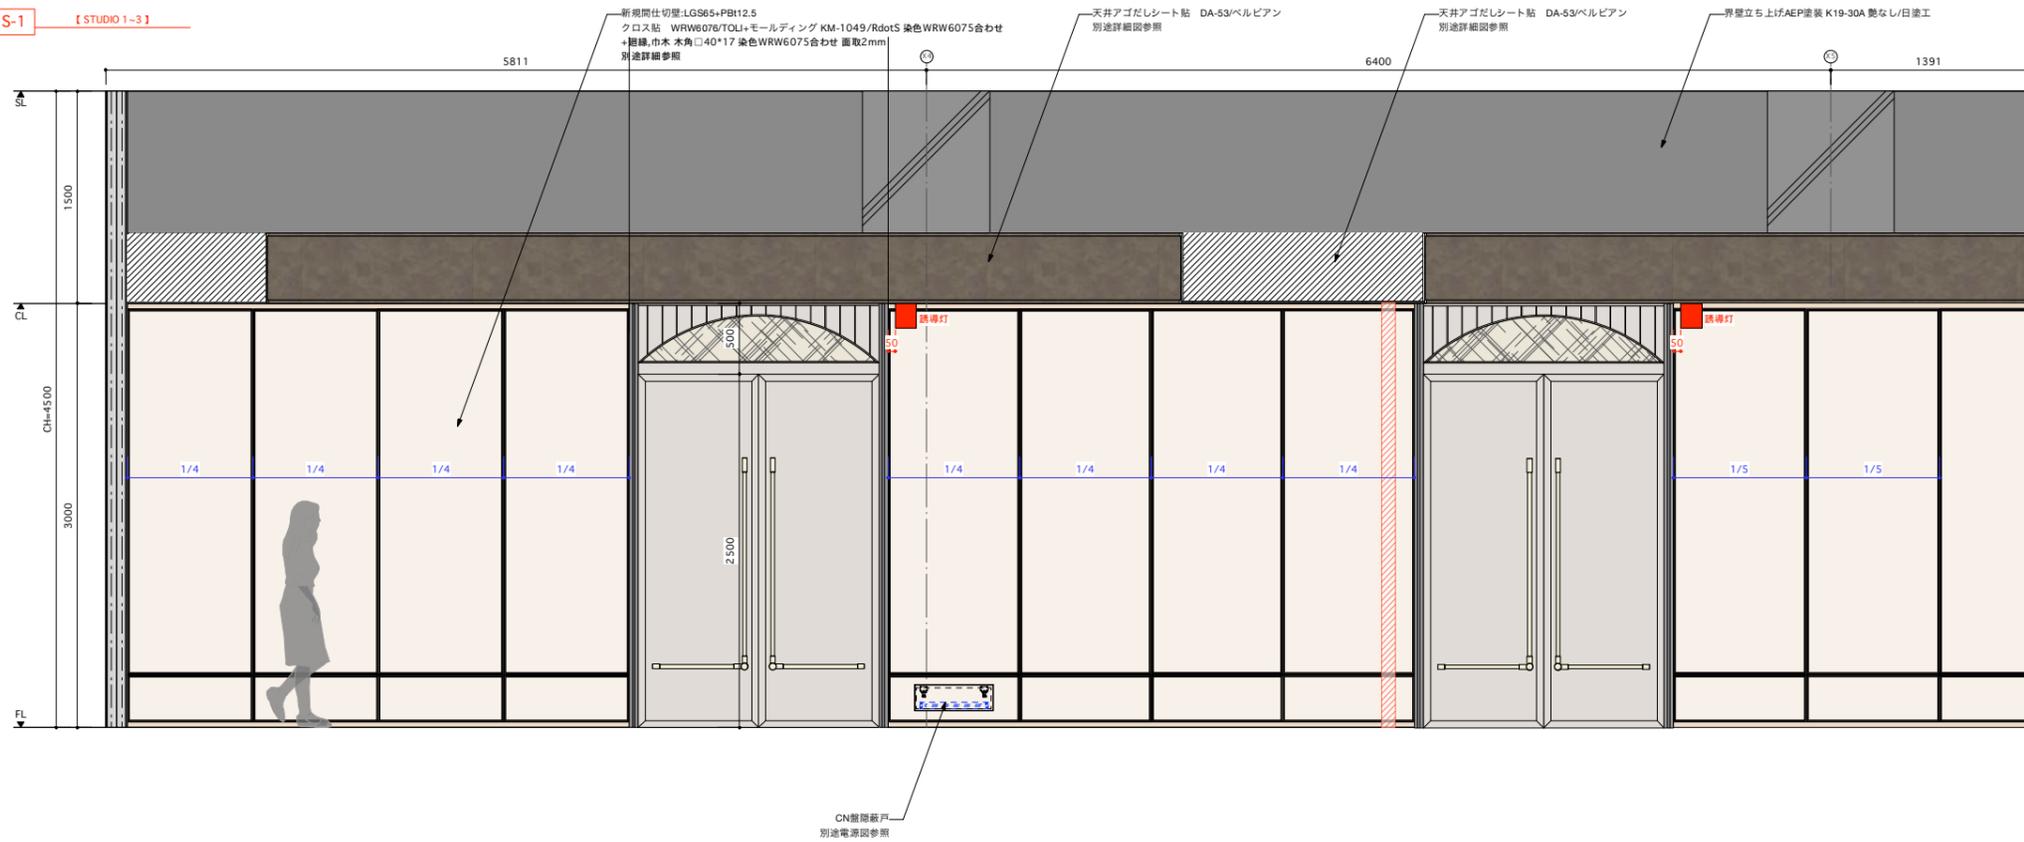

S-1 [STUDIO 1-3]


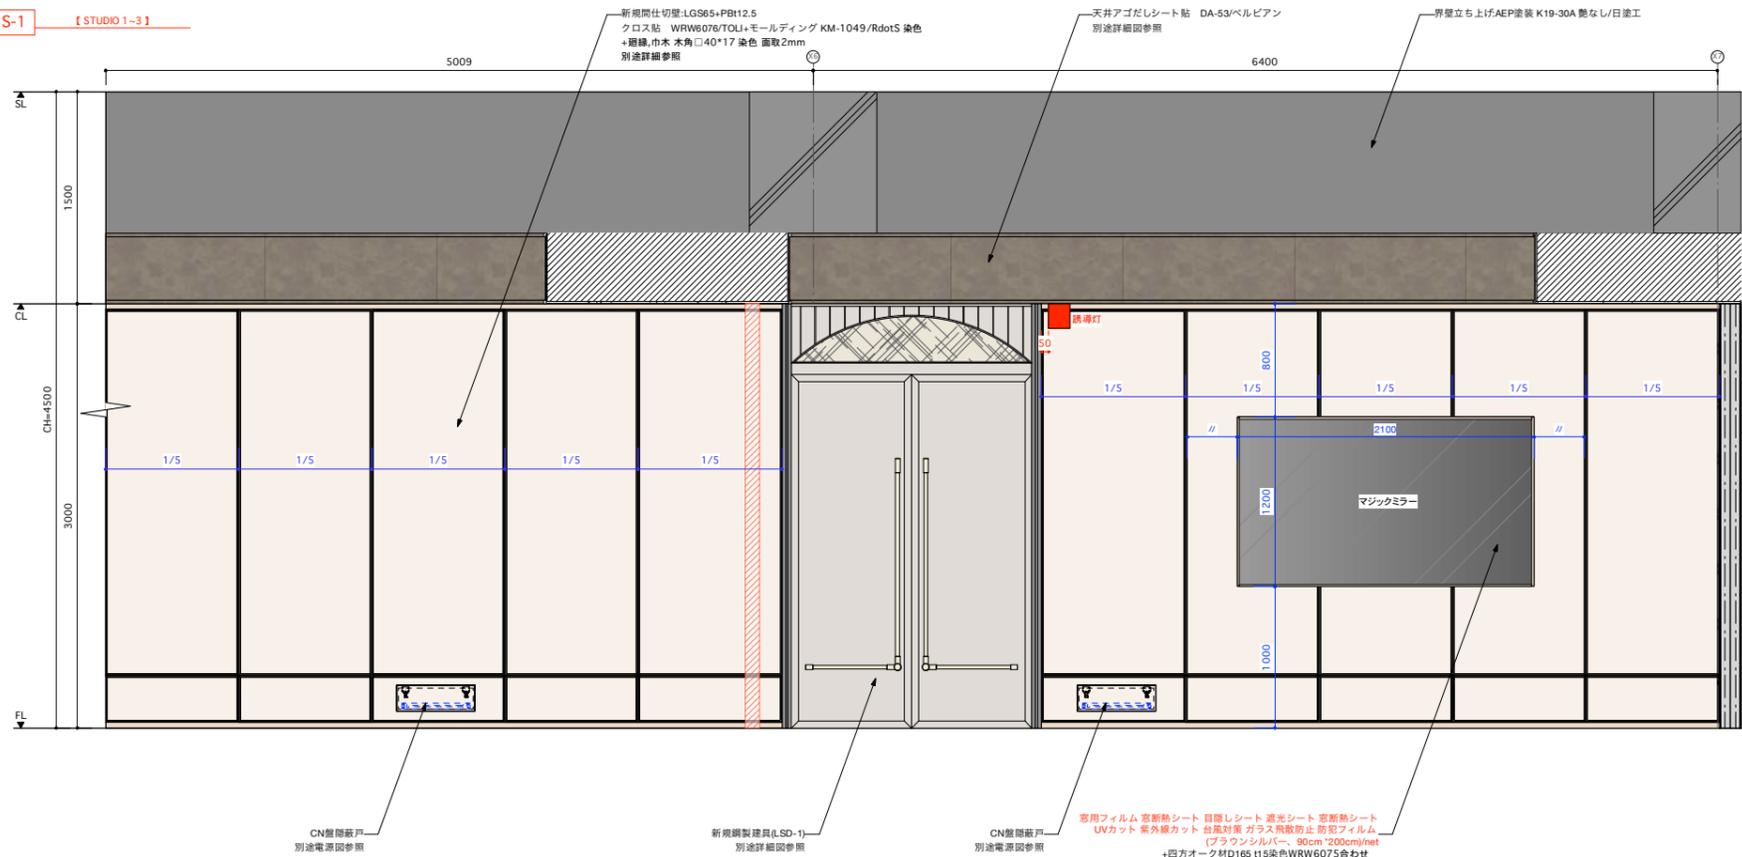


KEYPLAN



DATE	2021.04.26	2021.07.19	150-0001	TEL :03-5412-1001
	2021.05.14	2021.07.28	東京都渋谷区神宮前1-13-9 アルテカプラザ原宿 2F, 3F	FAX :03-5412-1011
	2021.07.15			
			DRAW	Y.Yanagiya
			No.	E-06



DRAFT

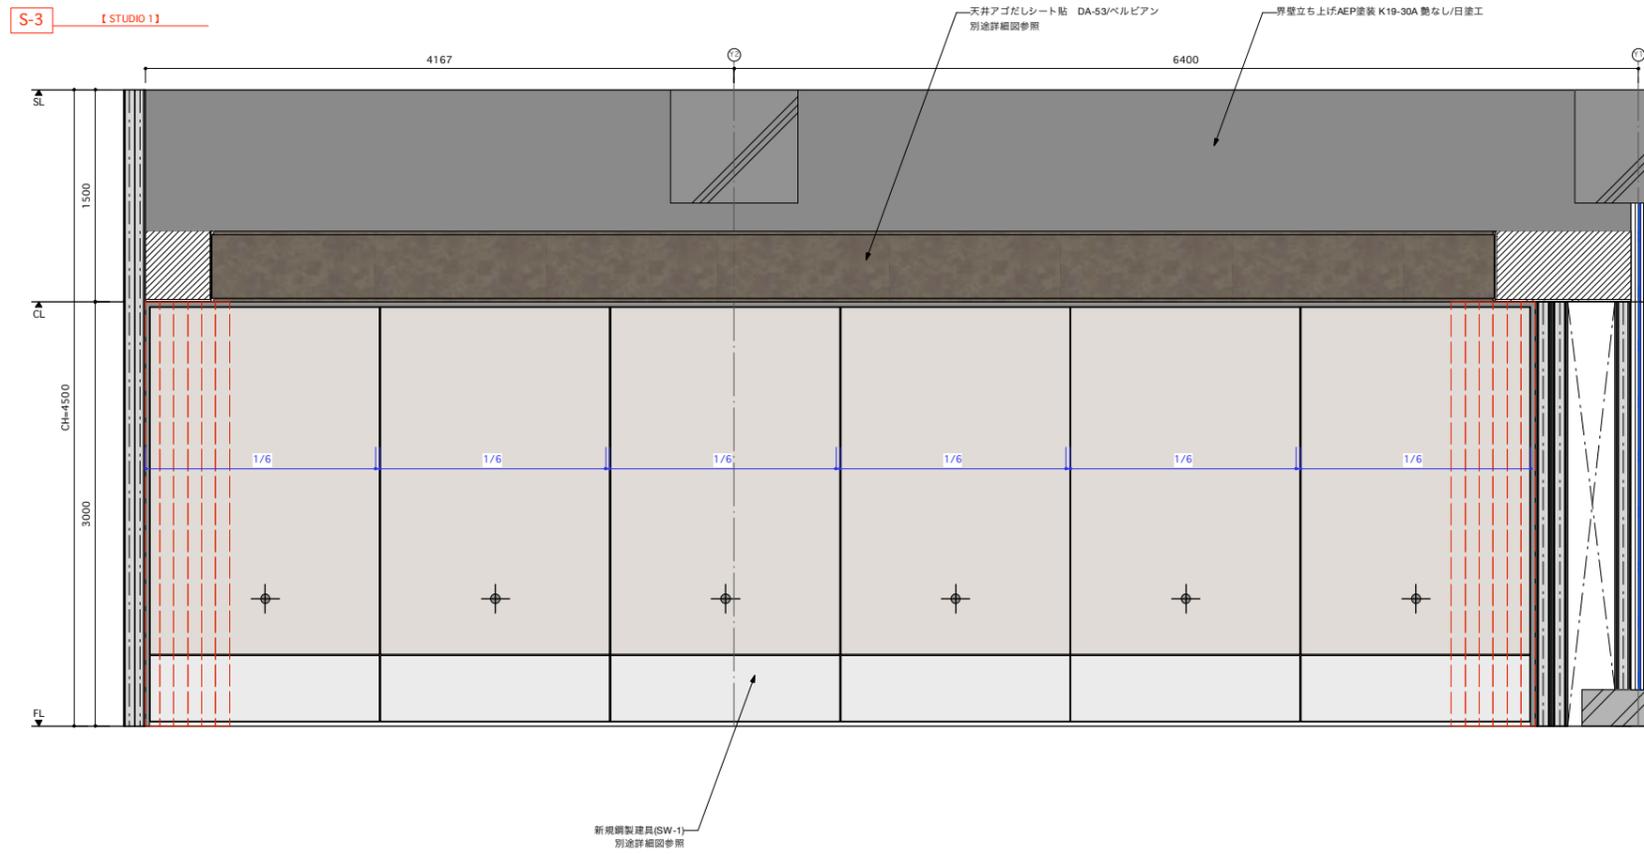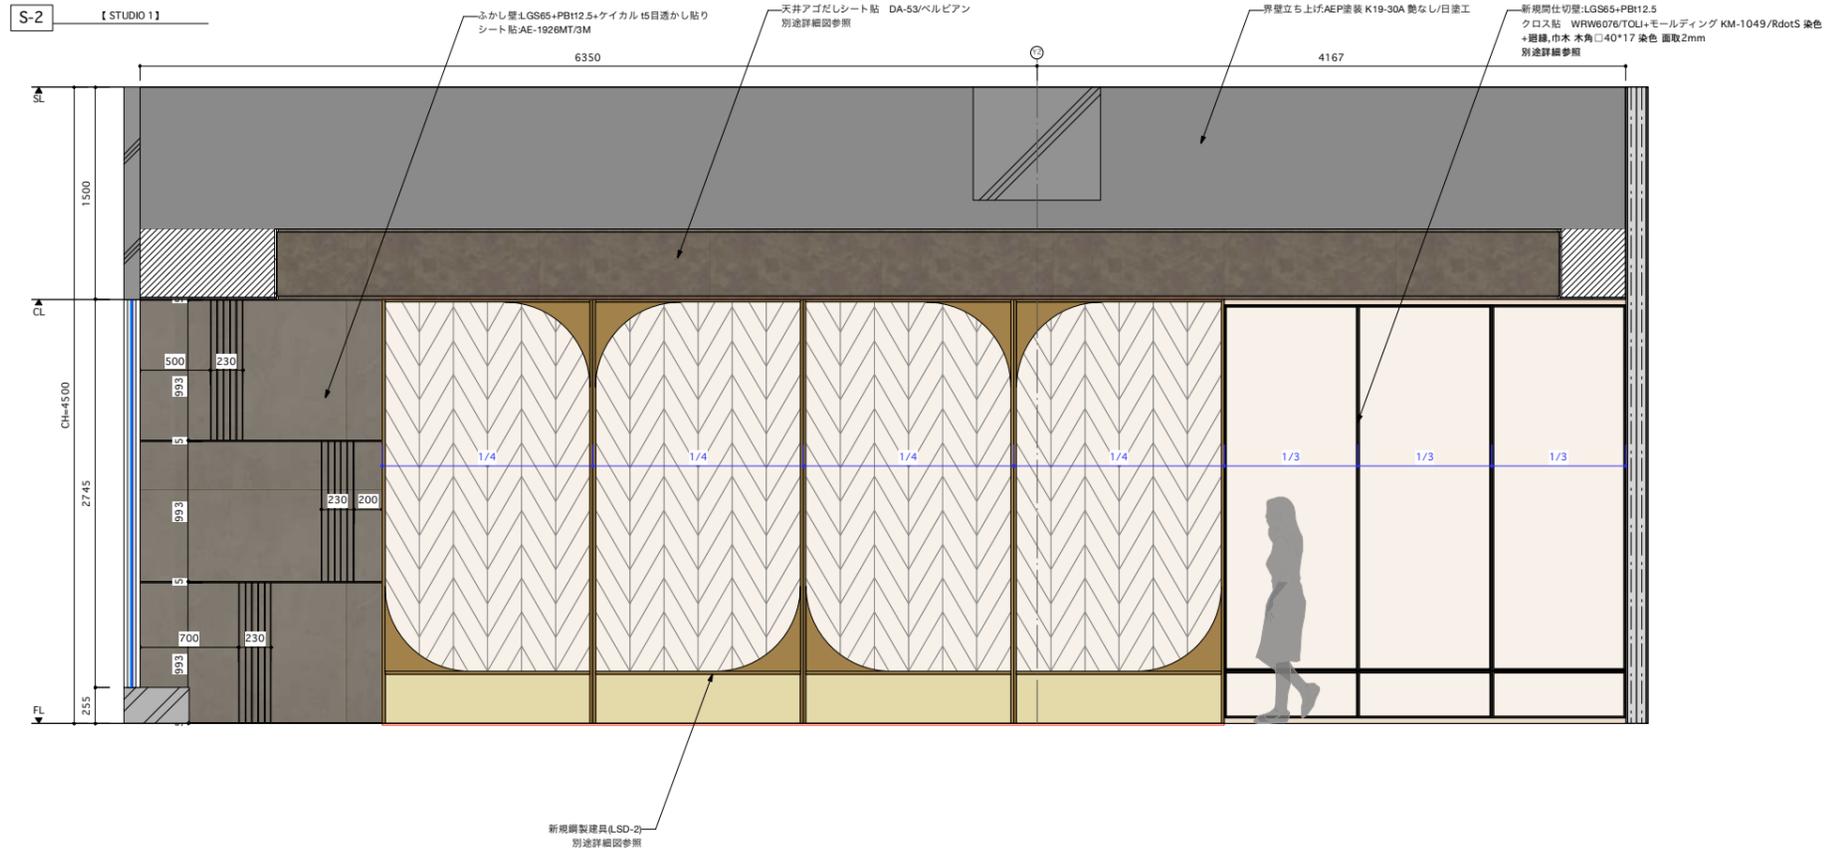

DATE	2021.04.26	2021.07.19	150-0001 東京都渋谷区神宮前1-13-9 アルテカプラザ原宿 2F, 3F	TEL :03-5412-1001
	2021.05.14	2021.07.28		FAX :03-5412-1011
	2021.07.15			
			DRAW	Y.Yanagiya
			No.	E-07

© 2021 DRAFT Inc.

**DRAFT**

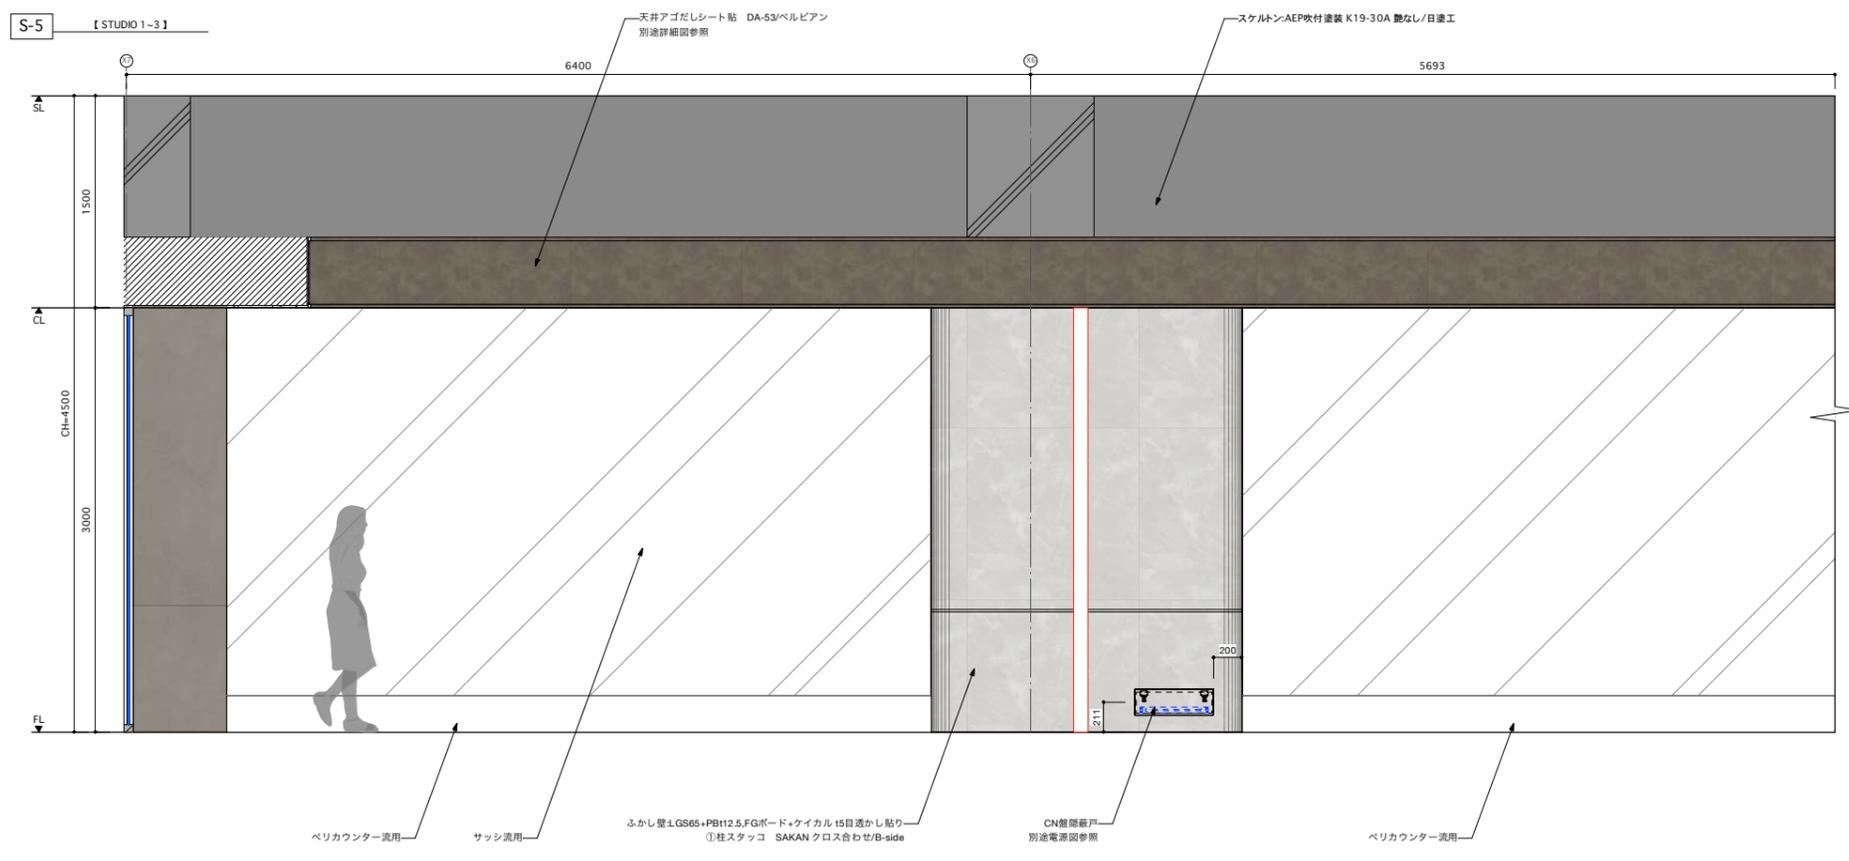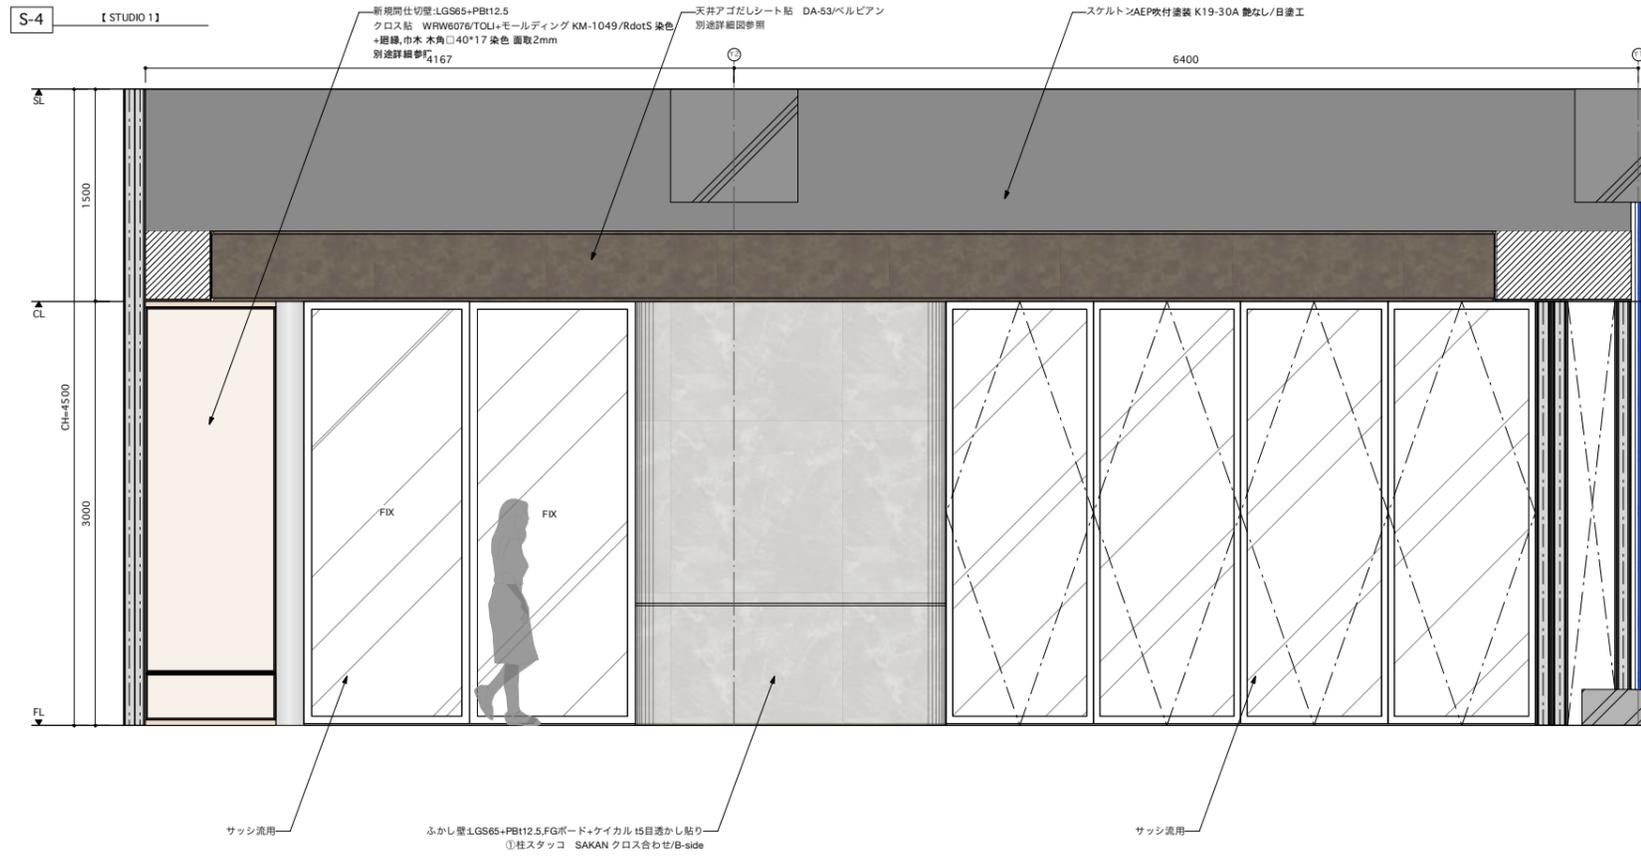


DATE	2021.04.26	2021.07.19	150-0001 東京都渋谷区神宮前1-13-9 アルテカプラザ原宿 2F, 3F	TEL :03-5412-1001
	2021.05.14	2021.07.28		FAX :03-5412-1011
	2021.07.15			
			DRAW	Y.Yanagiya
			No.	E-08


© 2021 DRAFT Inc.

**DRAFT**

S-5 [STUDIO 1-3]





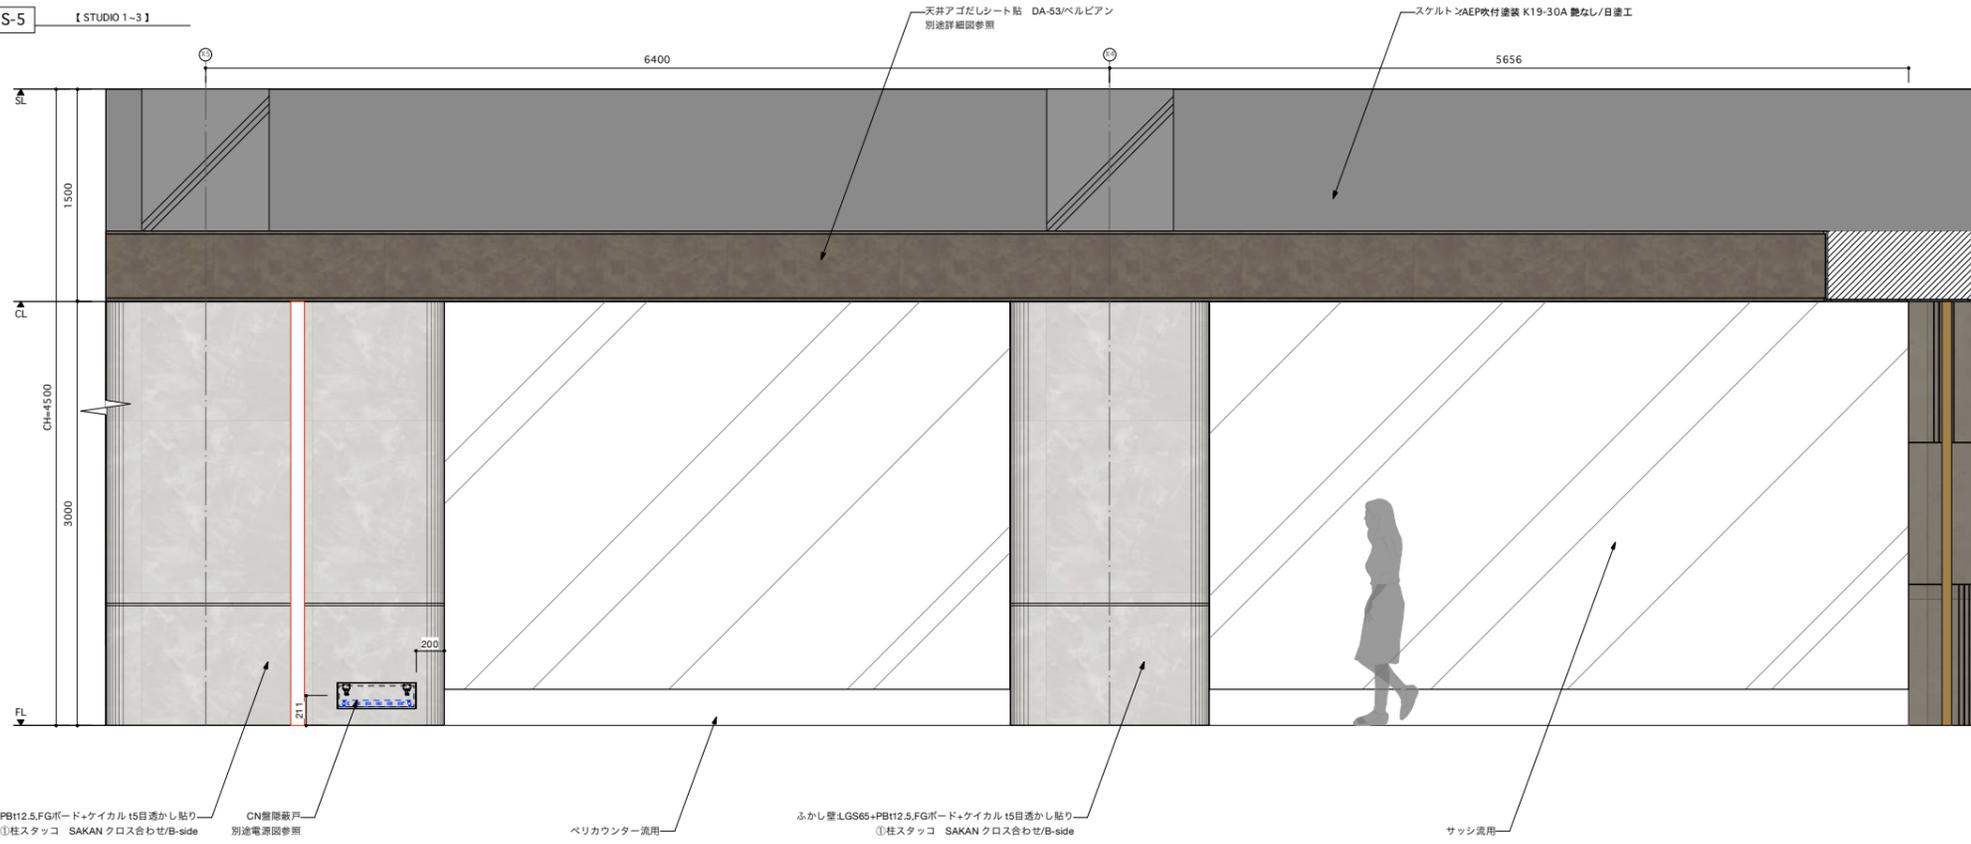


S-6 [STUDIO 1]

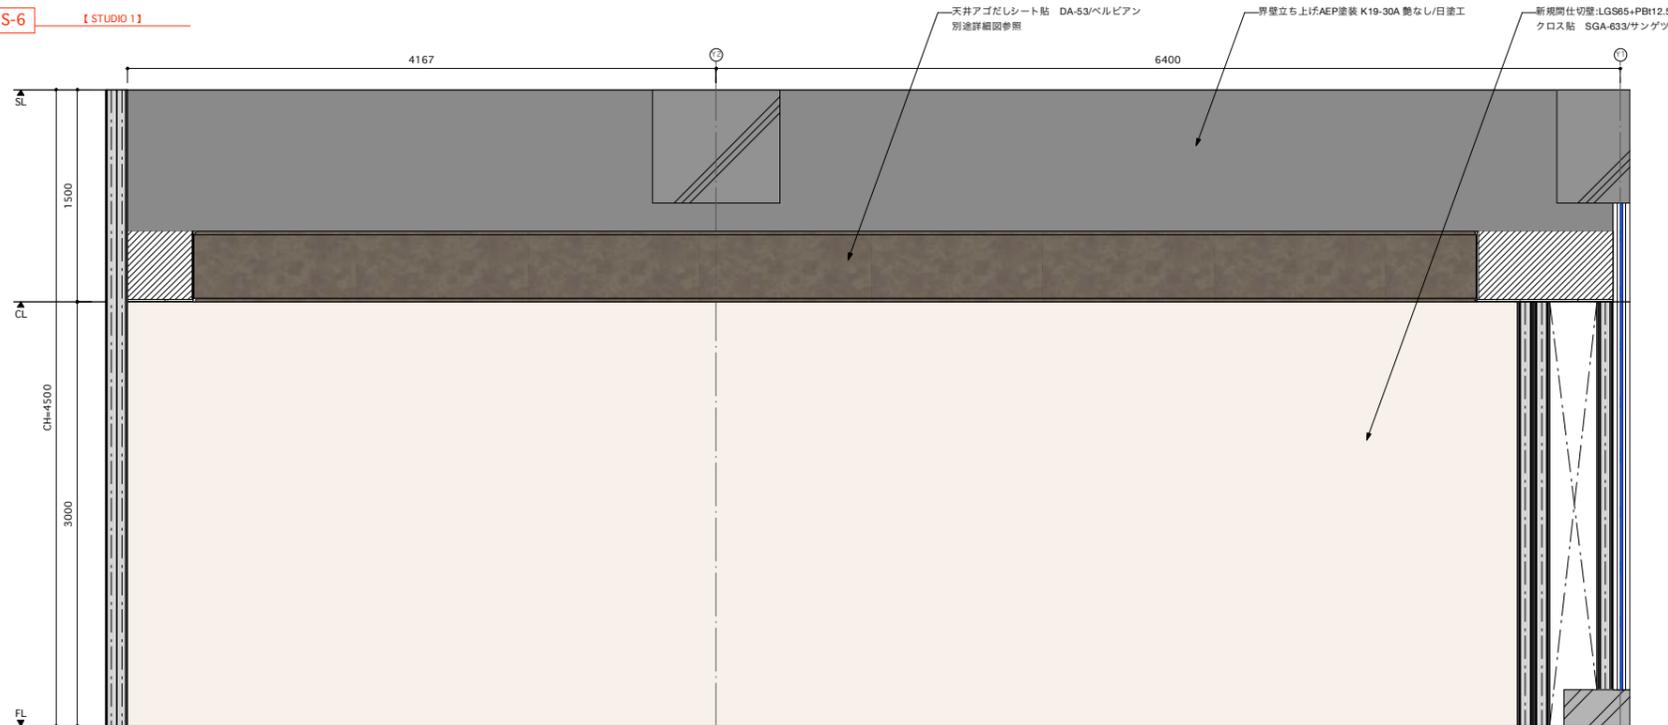

DATE	2021.04.26	2021.07.19	150-0001 東京都渋谷区神宮前1-13-9 アルテカプラザ原宿 2F, 3F	TEL :03-5412-1001
	2021.05.14	2021.07.28		FAX :03-5412-1011
	2021.07.15			
PROJECT	東京不動産イベントスペース恵比寿ビジネスタワー		TITLE	展開図
LOCATION	東京都渋谷区恵比寿1-19-19恵比寿ビジネスタワー1F		SCALE	S=1/50(A3)
			DRAW	Y.Yanagiya
			No.	E-09

**DRAFT**

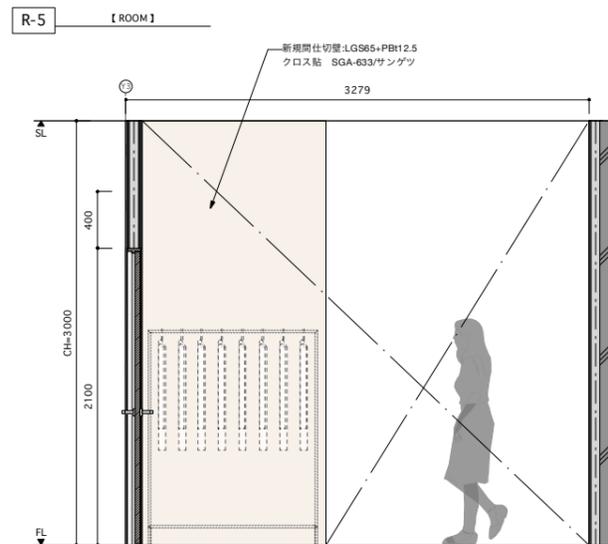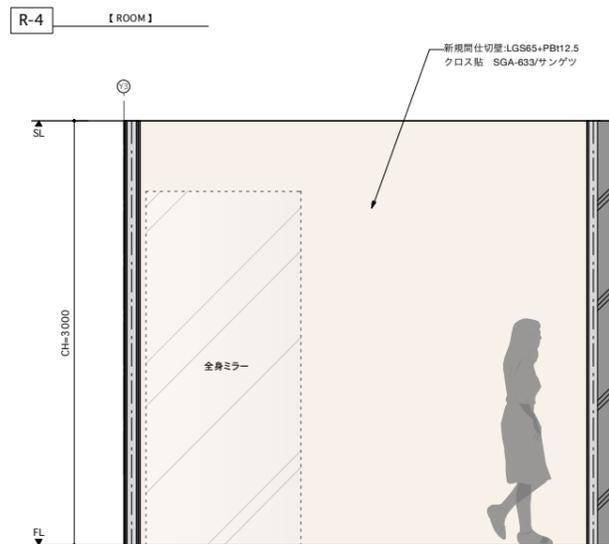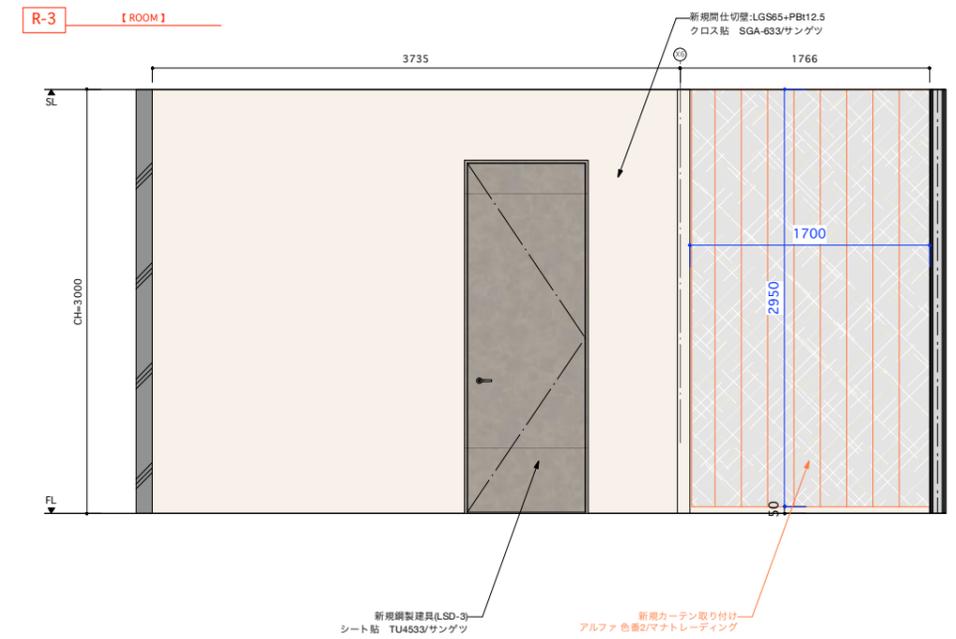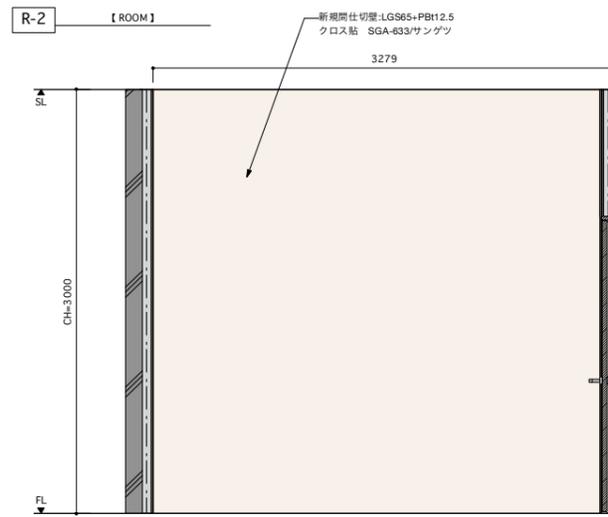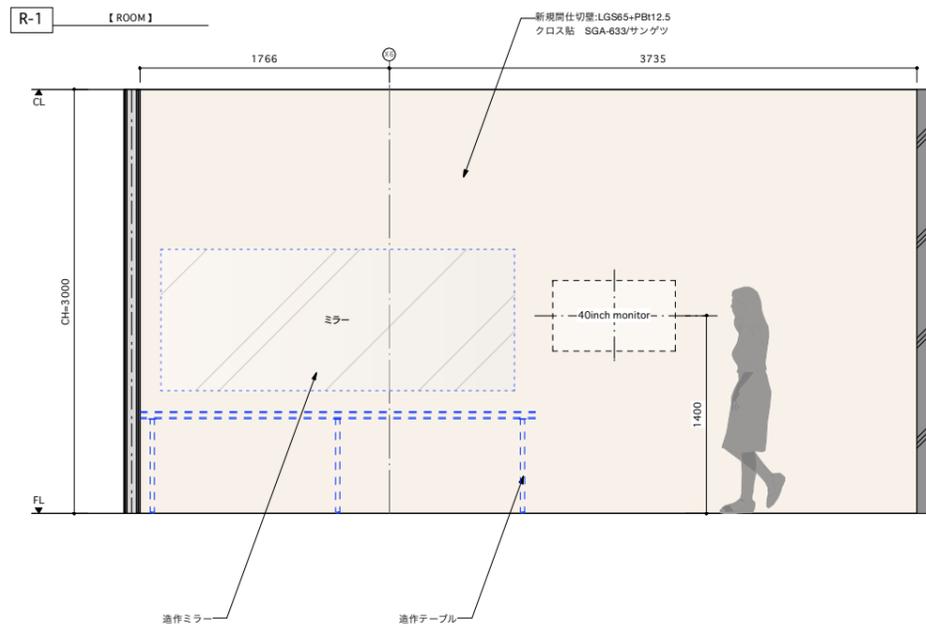


DATE	2021.04.26	2021.07.19	150-0001 東京都渋谷区神宮前1-13-9 アルテプラザ原宿 2F, 3F	TEL :03-5412-1001
	2021.05.14	2021.07.28		FAX :03-5412-1011
	2021.07.15			
			DRAW	Y.Yanagiya
			No.	E-10


© 2021 DRAFT Inc.

**DRAFT**


CR-1 【CR ROOM】

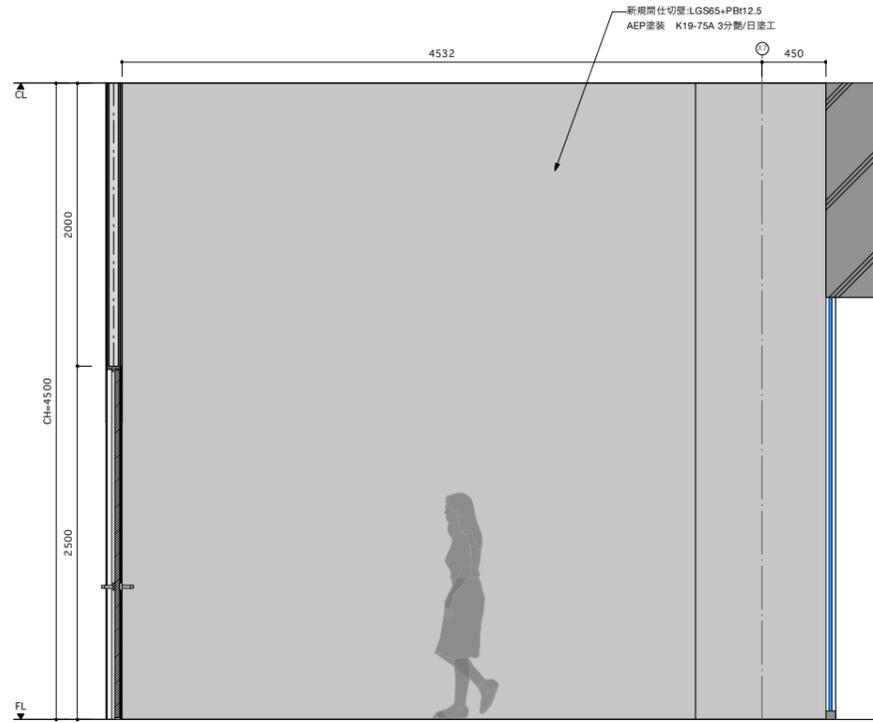



CR-2 【CR ROOM】

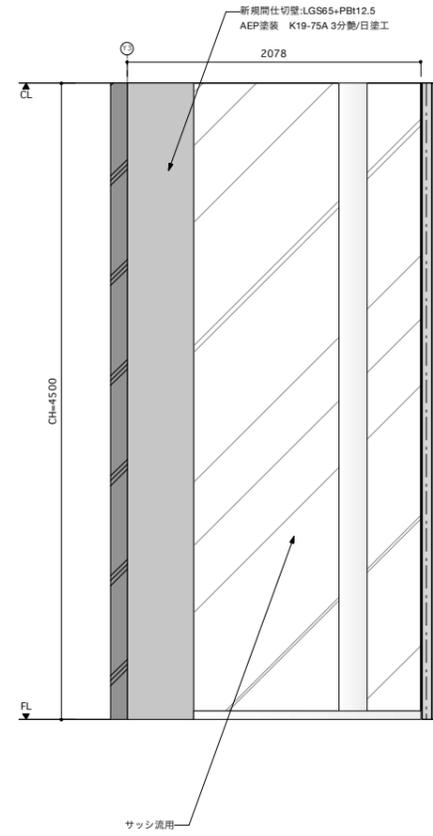

CR-3 【CR ROOM】

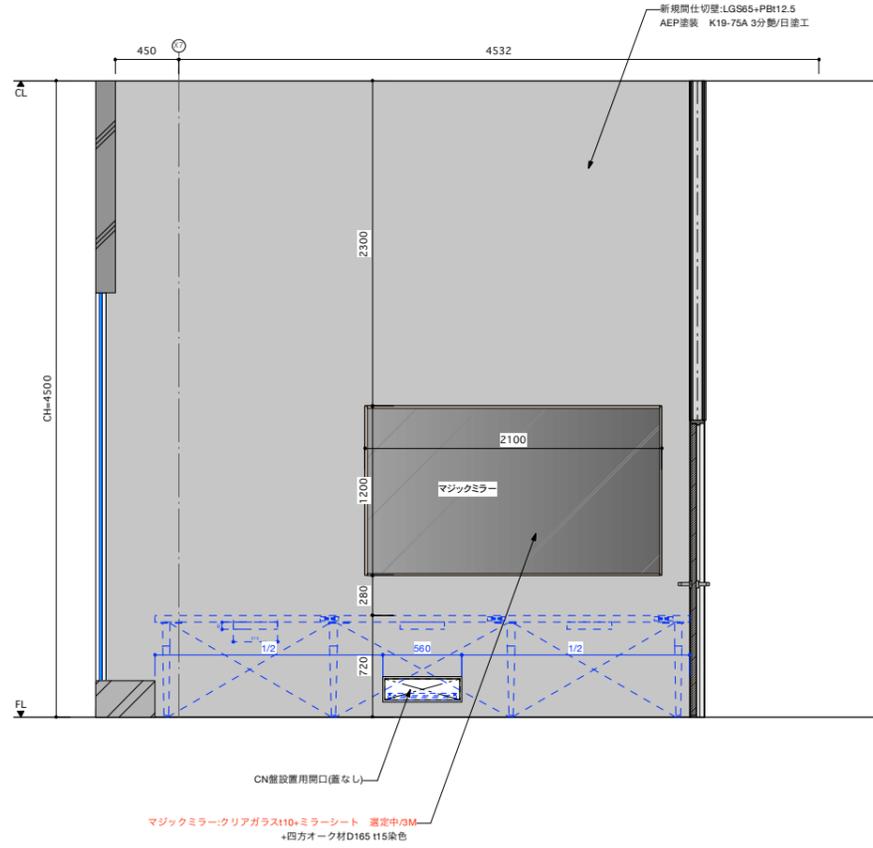


CR-4 【CR ROOM】

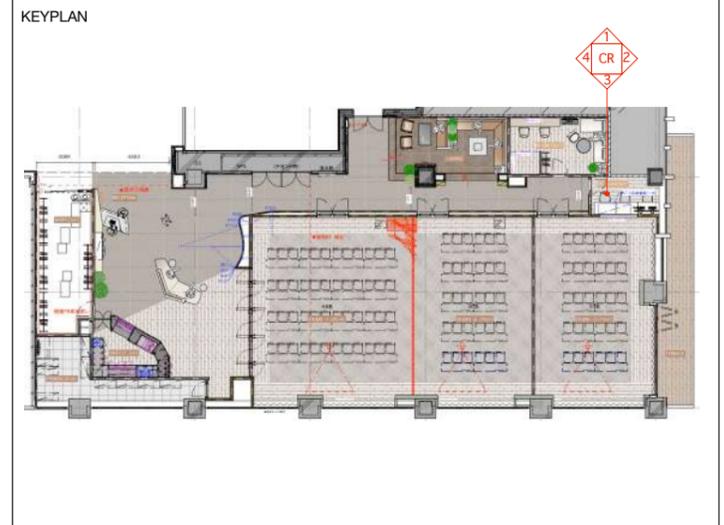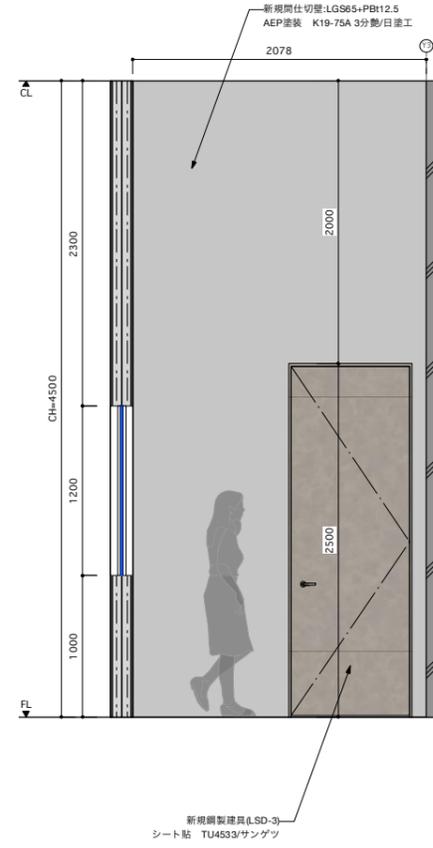


DATE	2021.04.26	2021.07.19	150-0001 東京都渋谷区神宮前1-13-9 アルテカプラザ原宿 2F, 3F	TEL :03-5412-1001 FAX :03-5412-1011
	2021.05.14	2021.07.28		
	2021.07.15			
PROJECT	東京不動産イベントスペース恵比寿ビジネスタワー			
LOCATION	東京都渋谷区恵比寿1-19-19恵比寿ビジネスタワー1F		SCALE	S=1/50(A3)
			DRAW	Y.Yanagiya
			No.	E-11

**DRAFT**


ST-1 【STORAGE】

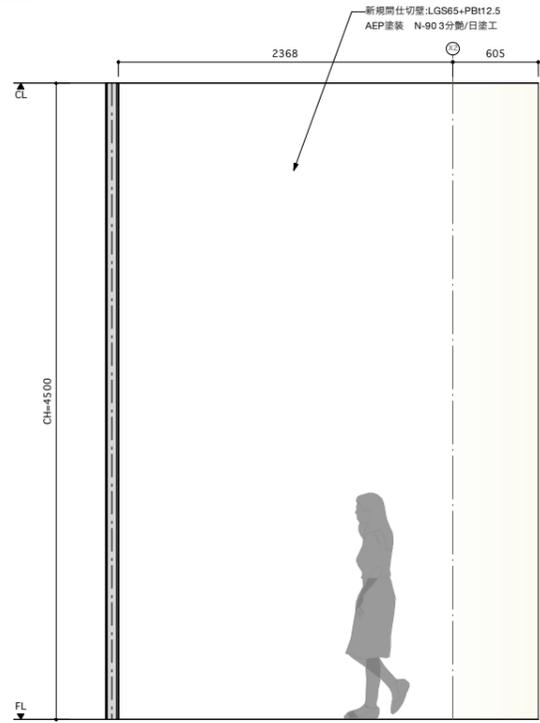


ST-2 【STORAGE】

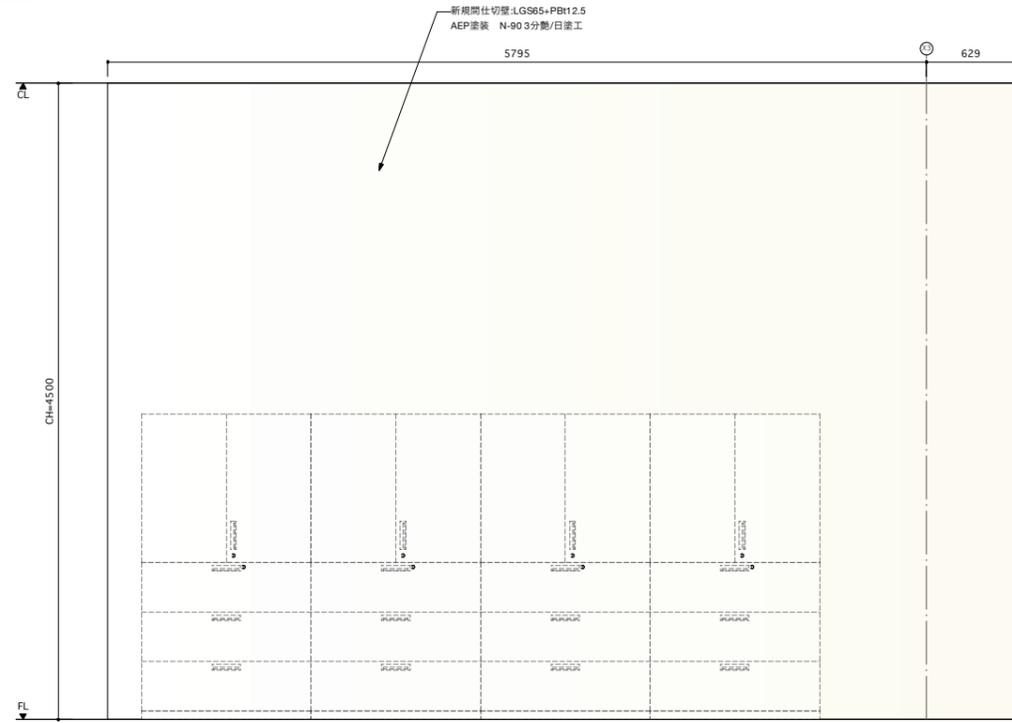

ST-3 【STORAGE】


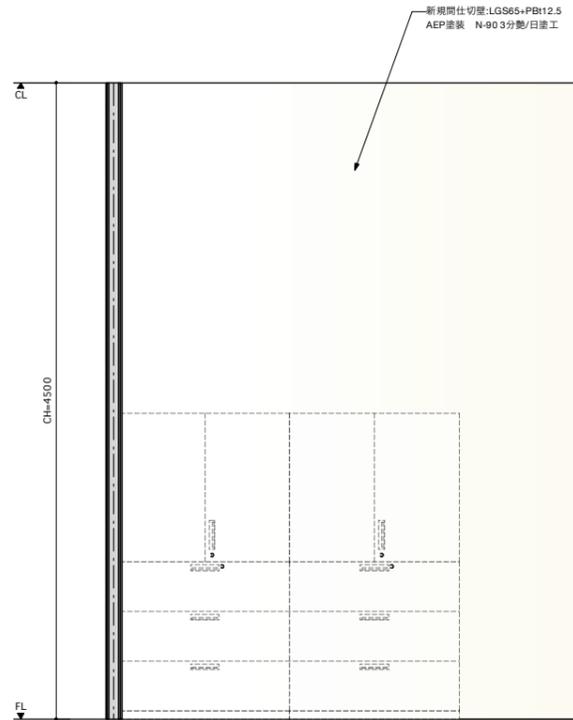


ST-4 【STORAGE】

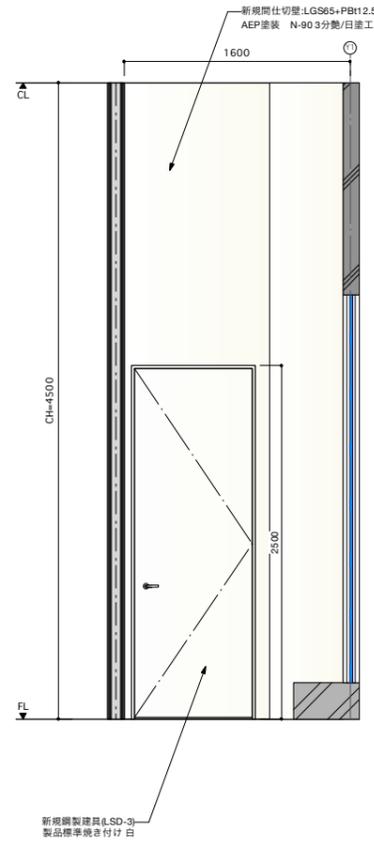




DATE	2021.04.26	2021.07.19	150-0001 東京都渋谷区神宮前1-13-9 アルテカプラザ原宿 2F, 3F	TEL :03-5412-1001
	2021.05.14	2021.07.28		FAX :03-5412-1011
	2021.07.15			
LOCATION	東京都渋谷区恵比寿1-19-19 恵比寿ビジネスタワー1F		SCALE	S=1/50(A3)
			DRAW	Y.Yanagiya
			No.	E-12

**DRAFT**

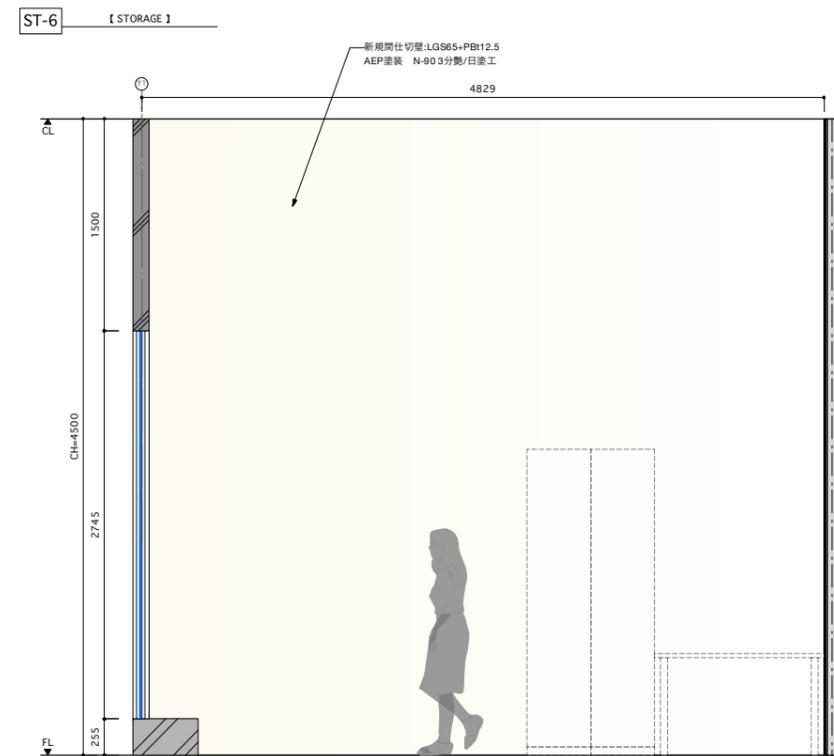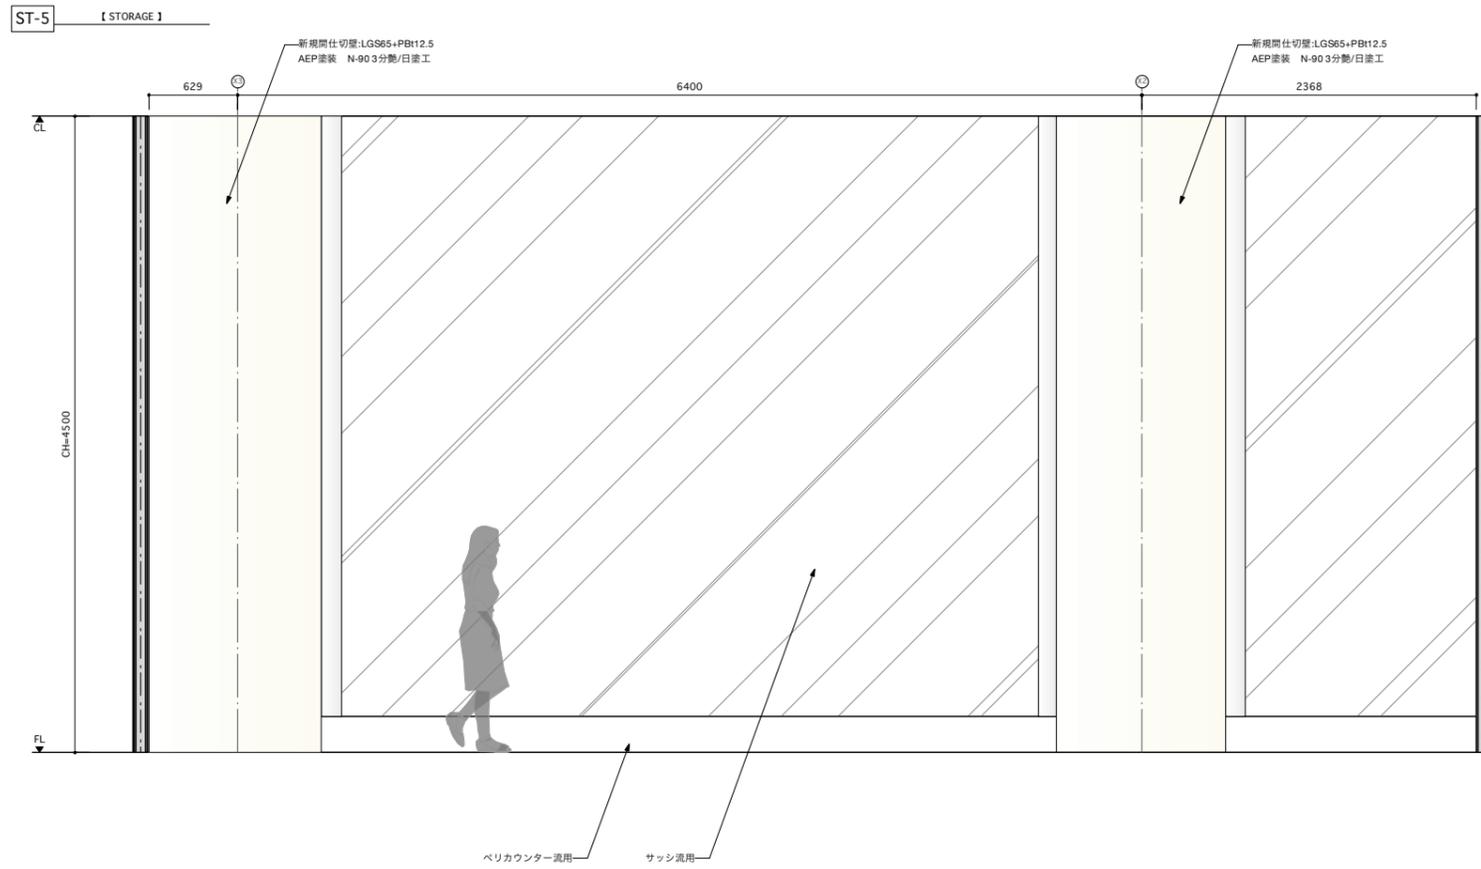

DATE	2021.04.26	2021.07.19	150-0001 東京都渋谷区神宮前1-13-9 アルテカプラザ原宿 2F, 3F	TEL :03-5412-1001
	2021.05.14	2021.07.28		FAX :03-5412-1011
	2021.07.15			
			DRAW	Y.Yanagiya
			No.	E-13





**DRAFT**

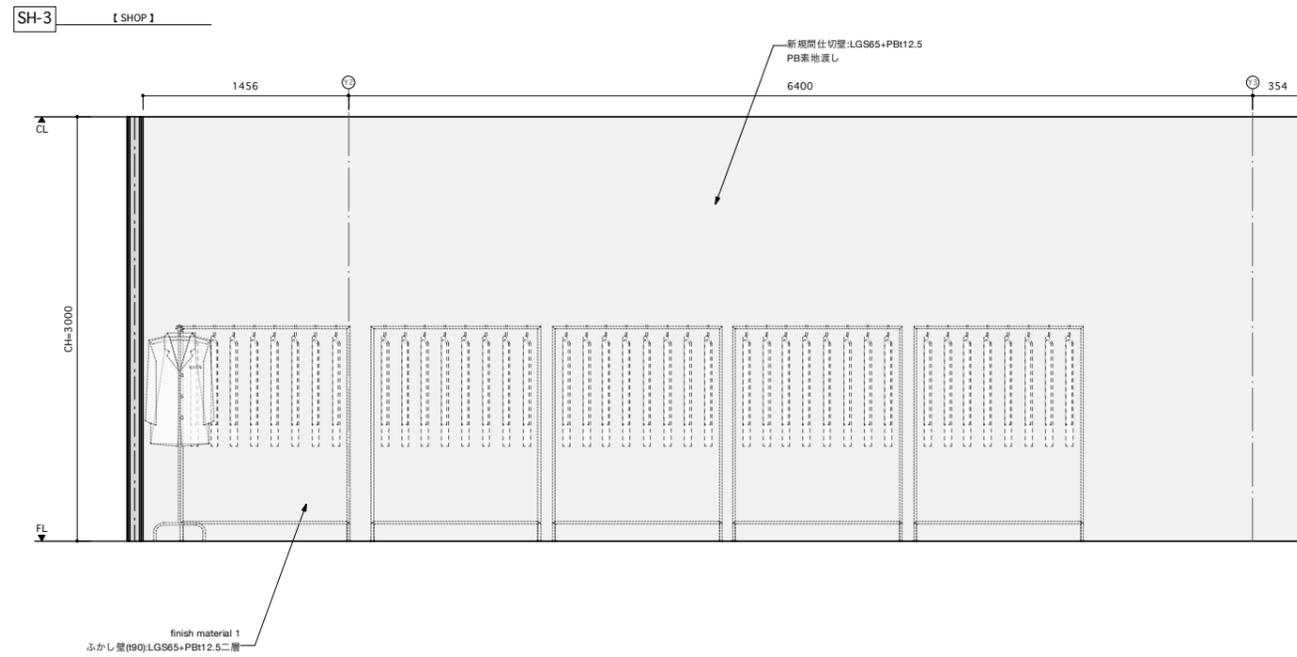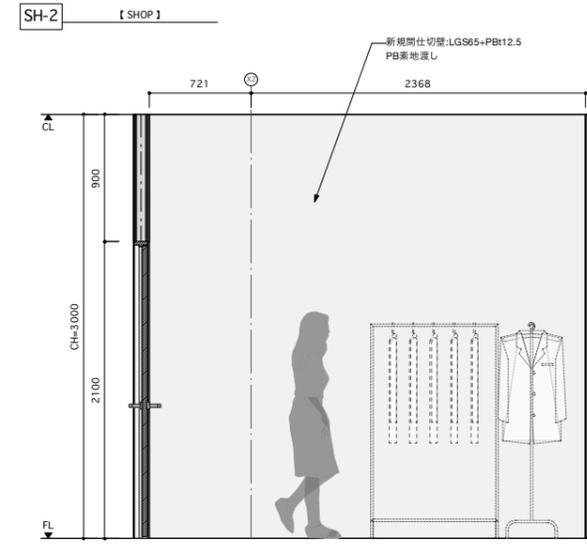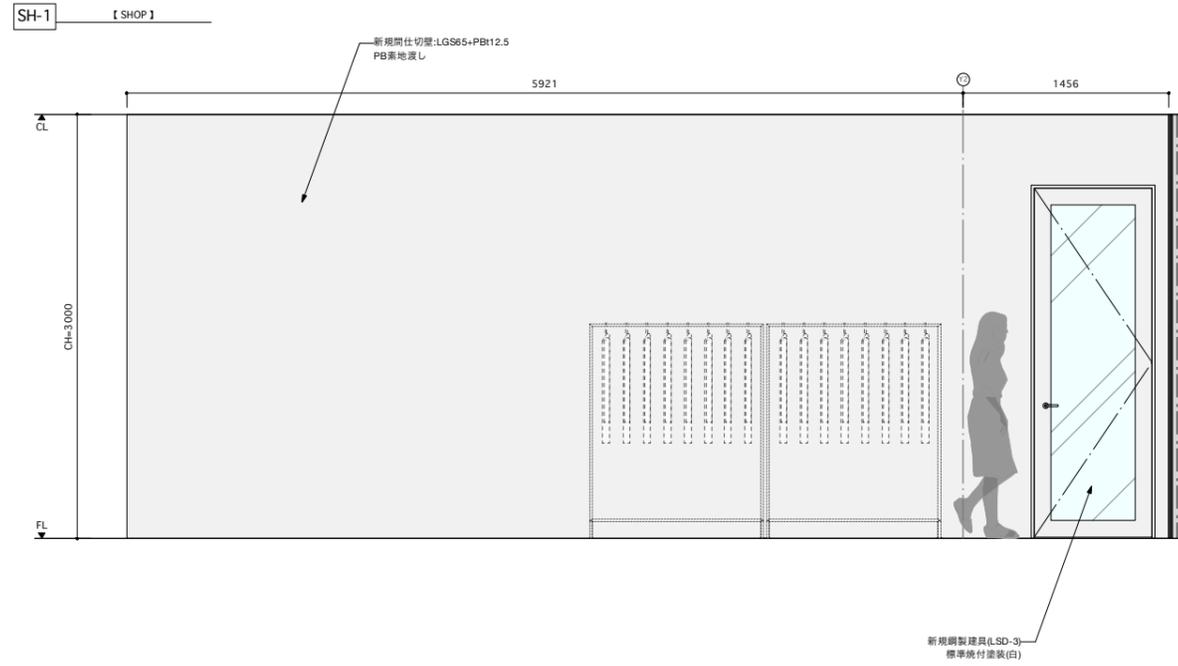

DATE		150-0001 東京都渋谷区神宮前1-13-9 アルテカプラザ原宿 2F, 3F	TEL :03-5412-1001			
2021.04.26	2021.07.19		FAX :03-5412-1011			
2021.05.14	2021.07.28					
2021.07.15						
PROJECT		東京不動産 イベントスペース 恵比寿ビジネスタワー	TITLE	展開図	DRAW	No.
LOCATION		東京都渋谷区恵比寿1-19-19 恵比寿ビジネスタワー1F	SCALE	S=1/50(A3)	Y.Yanagiya	E-14

© 2021 DRAFT Inc.

**DRAFT**

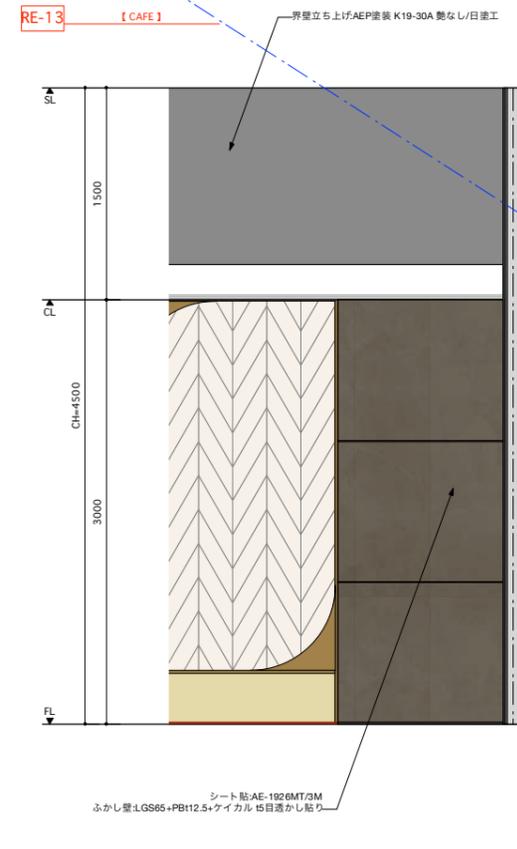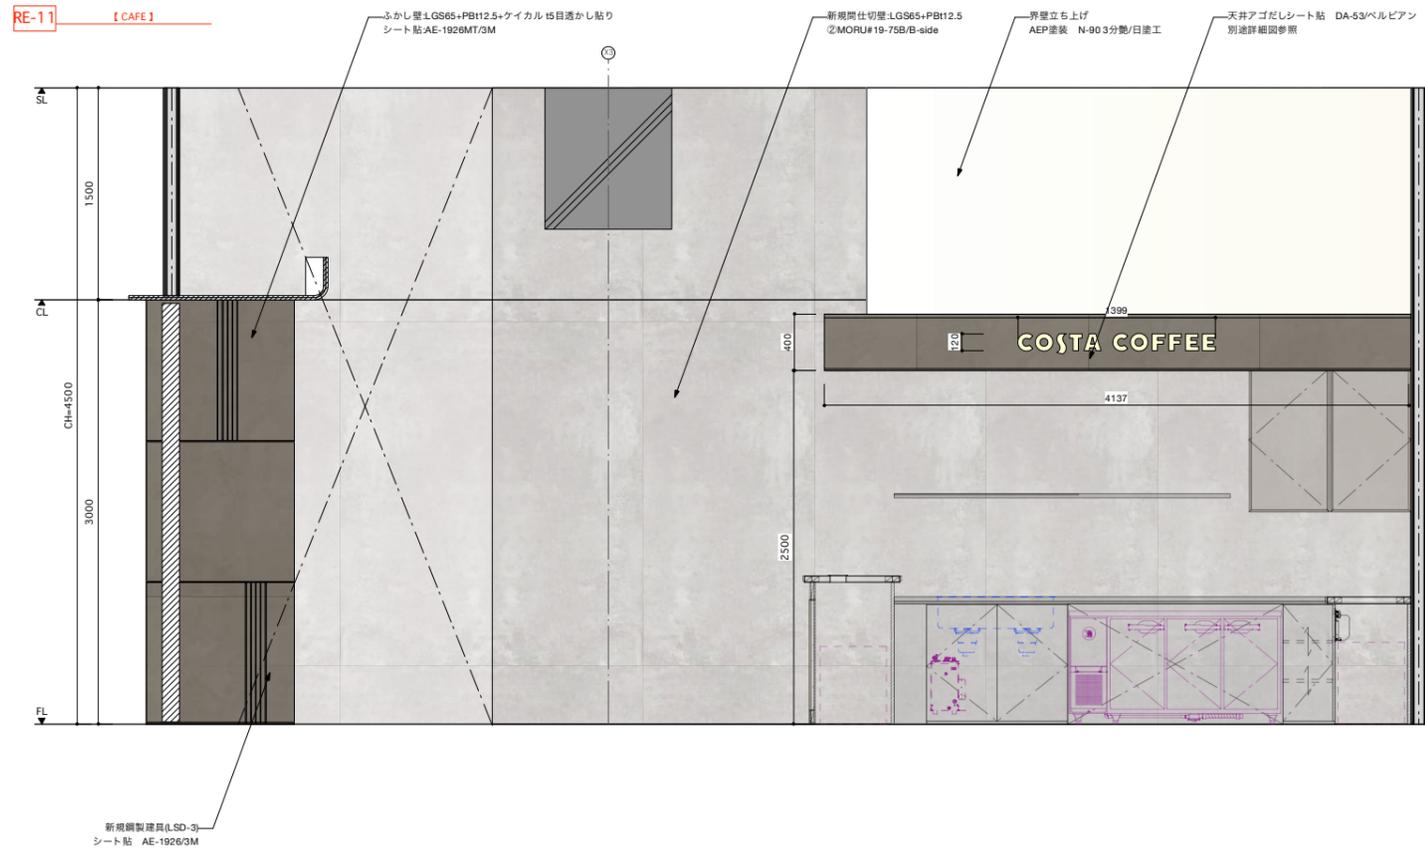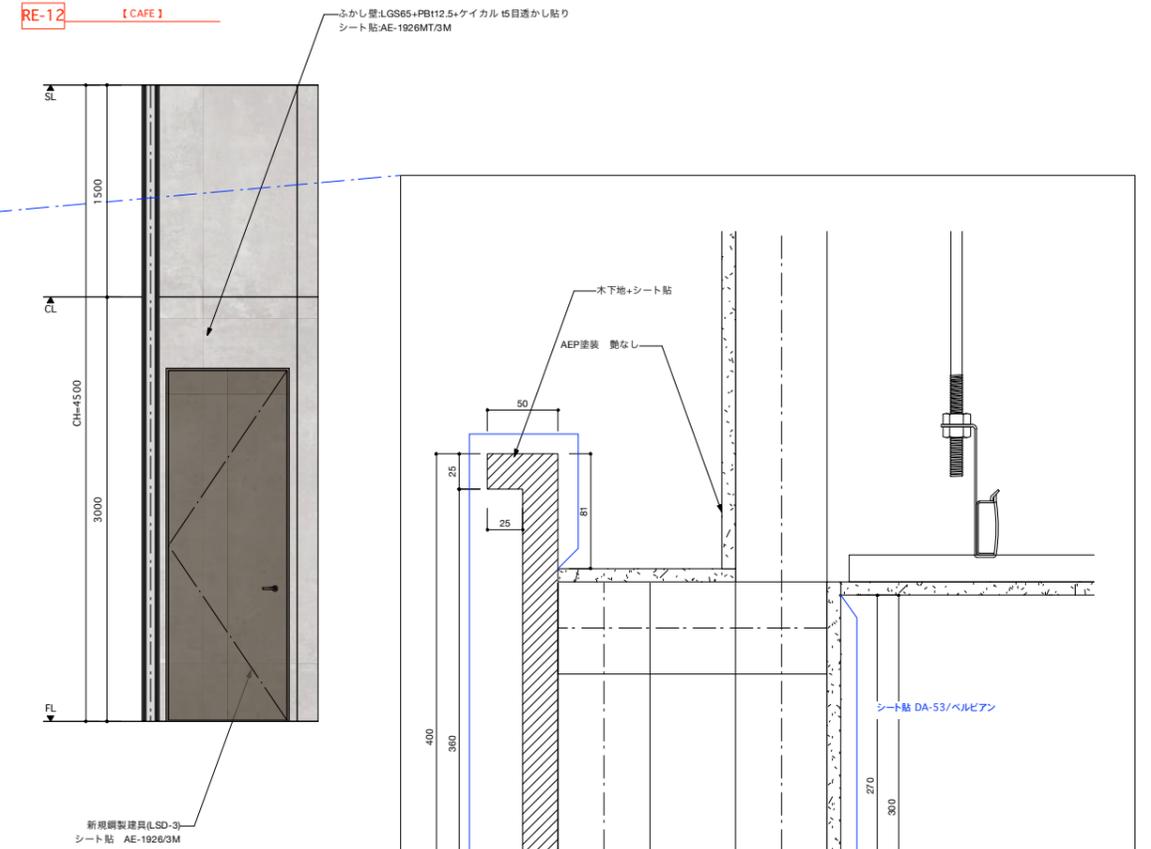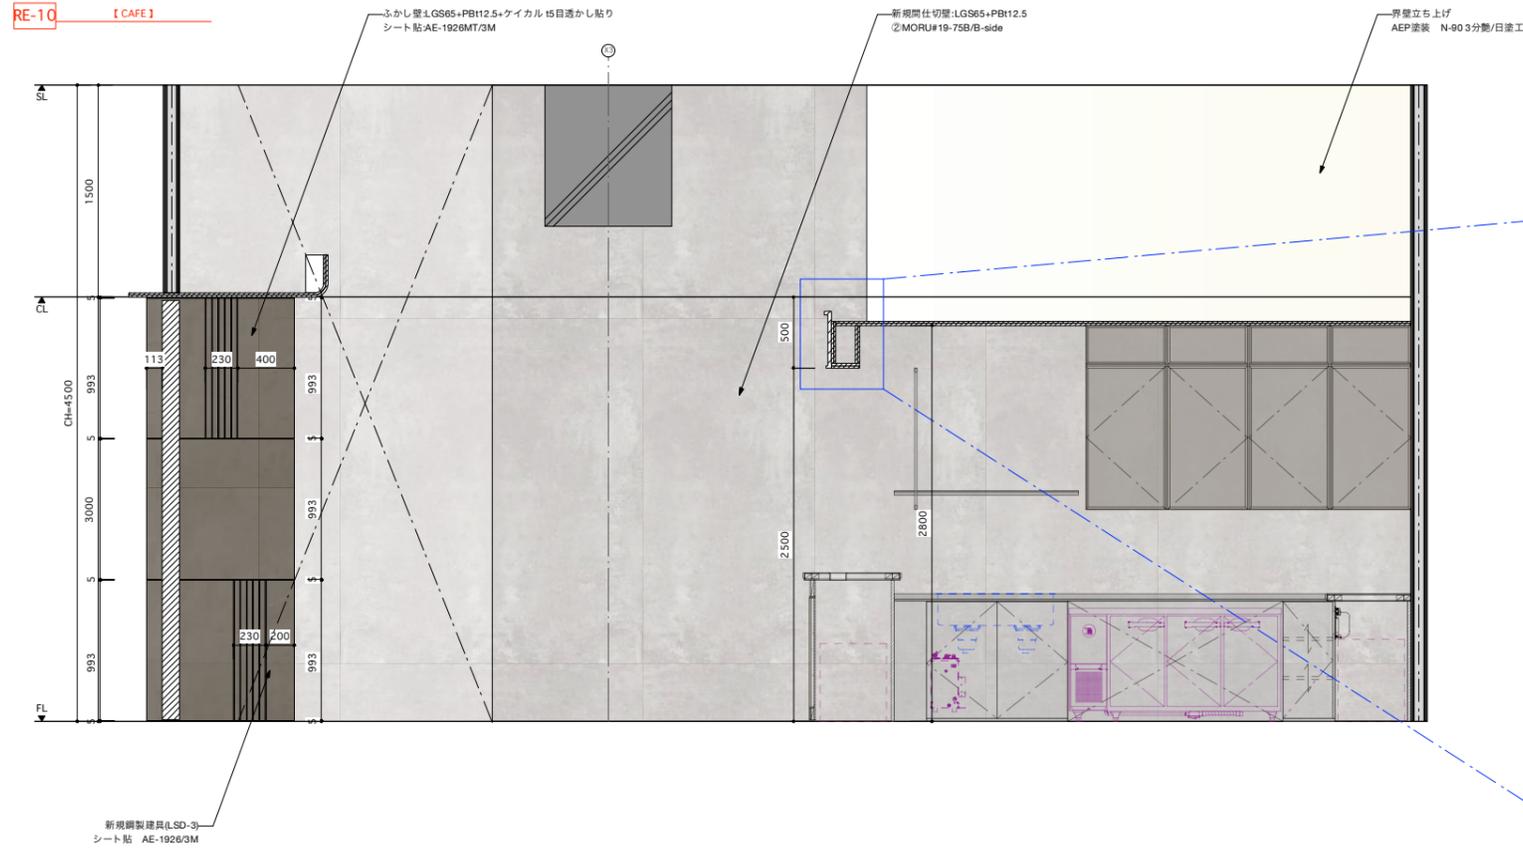

DATE	2021.04.26	2021.07.19	150-0001 東京都渋谷区神宮前1-13-9 アルテプラザ原宿 2F, 3F	TEL :03-5412-1001
	2021.05.14	2021.07.28		FAX :03-5412-1011
	2021.07.15			
PROJECT	東京不動産 イベントスペース 恵比寿比治ビルスタワー		TITLE	展開図
LOCATION	東京都渋谷区恵比寿1-19-19恵比寿比治ビルスタワー1F		SCALE	S=1/50(A3)
			DRAW	Y.Yanagita
			No.	E-01


© 2021 DRAFT Inc.

**DRAFT**


名称	スタジオ壁面詳細+建具詳細
備考	

※製作前に施工図・サンプル提出・設計者確認の上発注のこと  
 ※要現調の上製作のこと  
 ※強度・安定感確認の上製作のこと


[TOP SECTION]  
SCALE=1/30

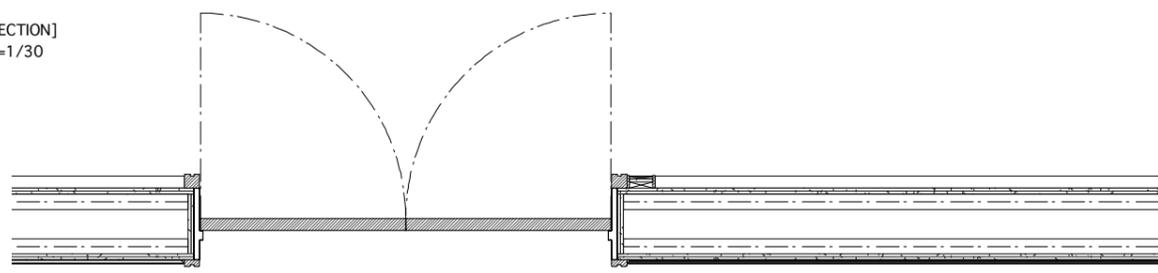


[SECTION DETAIL-a]  
SCALE=1/5

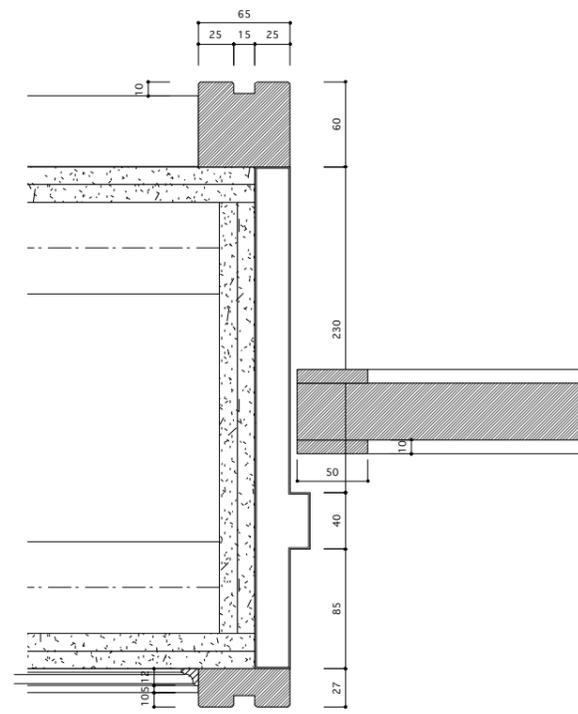


POINT DETAIL-c  
SCALE=1/2

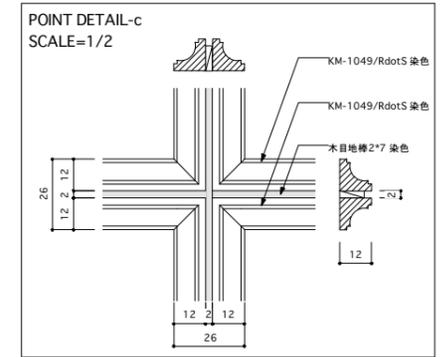

[FRONT VIEW]  
SCALE=1/30

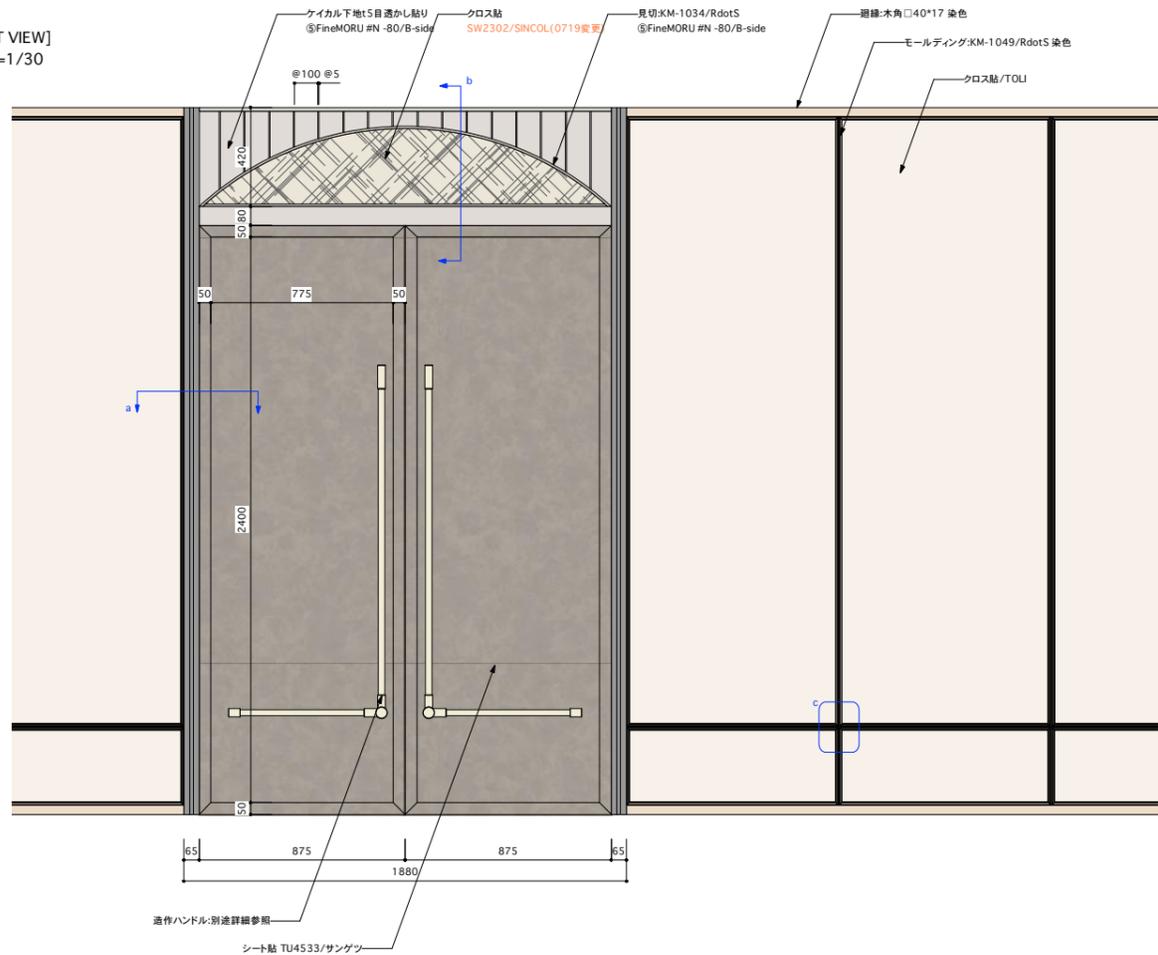

[SECTION DETAIL-b]  
SCALE=1/3

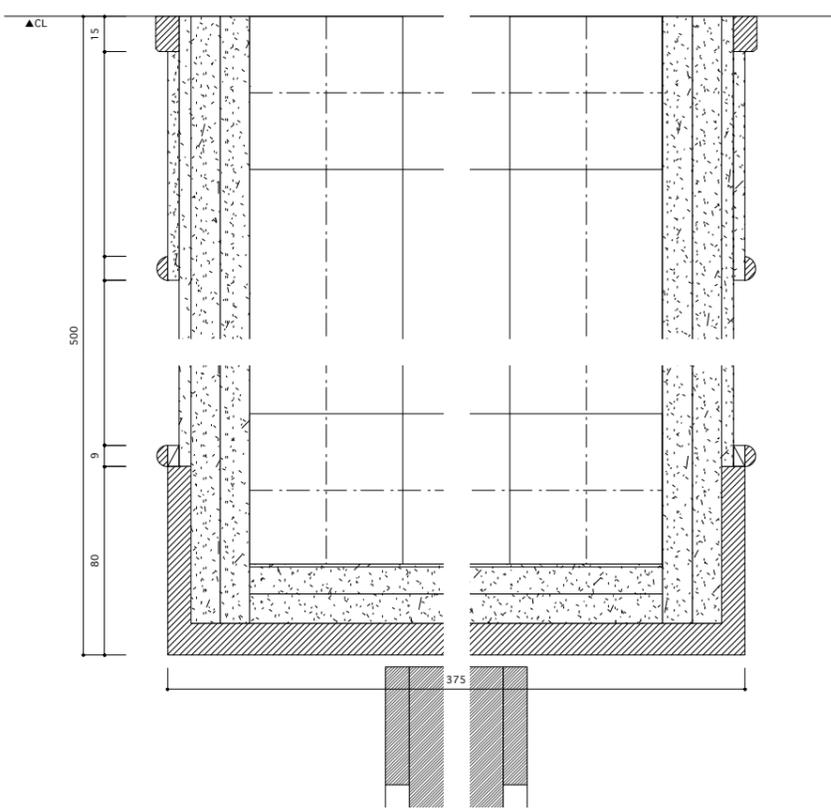


2021.04.26	2021.07.28	150-0001 東京都渋谷区神宮前1-13-9 アルテカプラザ原宿 2F, 3F	TEL :03-5412-1001
2021.06.04	0000.00.00		FAX :03-5412-1011
2021.07.15	0000.00.00		
2021.07.19	0000.00.00		
PROJECT	東京不動産イノベーションスペース株式会社ビジネスタワー	TITLE	詳細図a
LOCATION	東京都渋谷区恵比寿1-19-19株式会社ビジネスタワー1F	SCALE	S=---
DRAW	Y.YANAGYA	No.	D-01

**DRAFT**


名称	通路壁面詳細+建具詳細+サイン
備考	

※製作前に施工図・サンプル提出・設計者確認の上発注のこと  
 ※要現調の上製作のこと  
 ※強度・安定感確認の上製作のこと


[TOP SECTION]  
SCALE=1/30

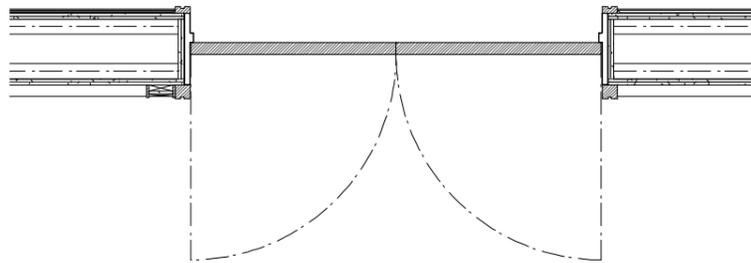


[SECTION DETAIL-a]  
SCALE=1/5

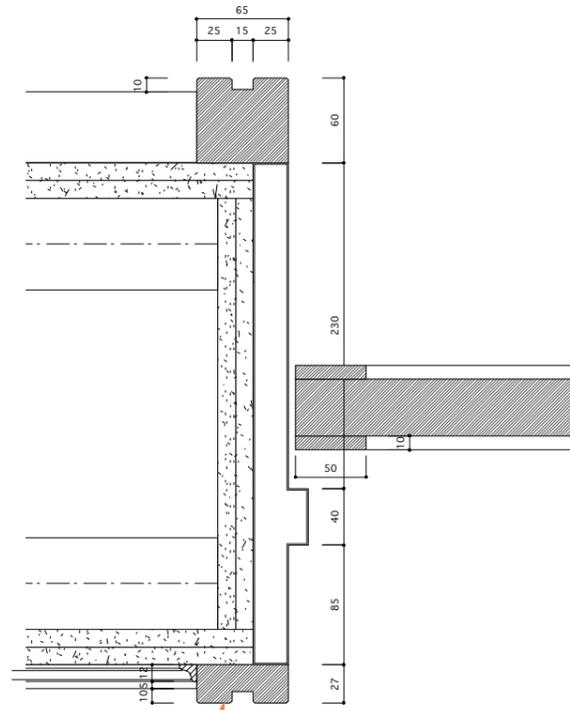


[SECTION DETAIL-b]  
SCALE=1/3

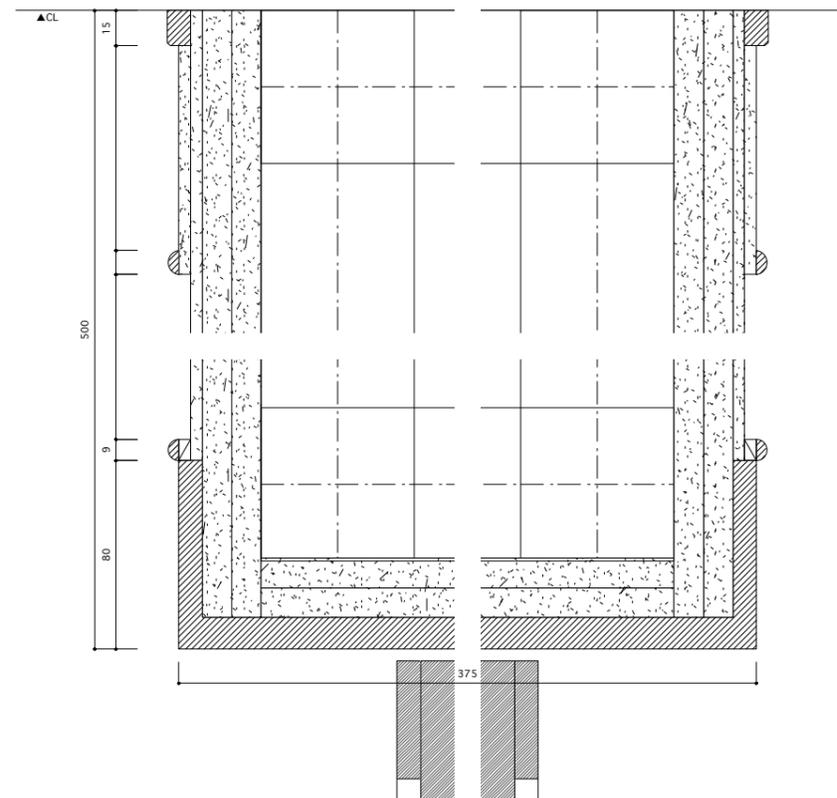






[SECTION DETAIL-c]  
SCALE=1/5

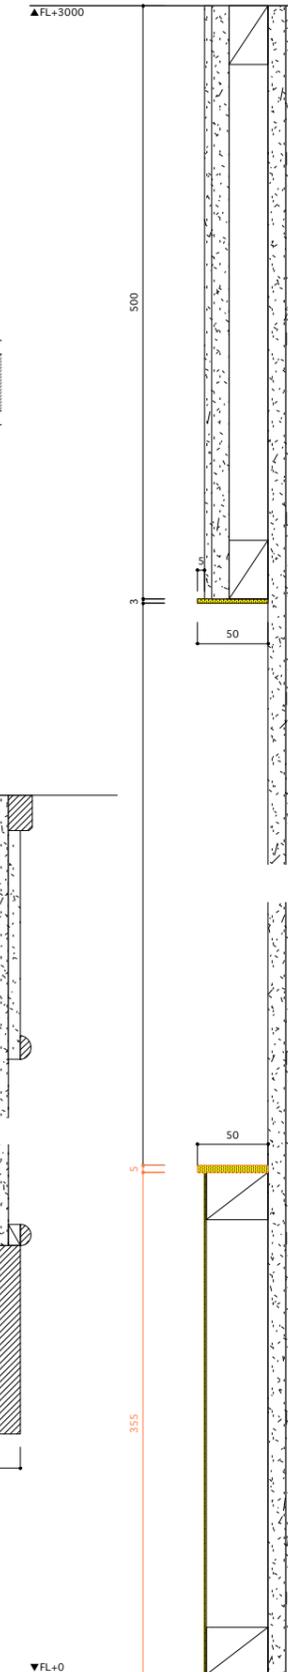

[SECTION DETAIL-d]  
SCALE=1/5

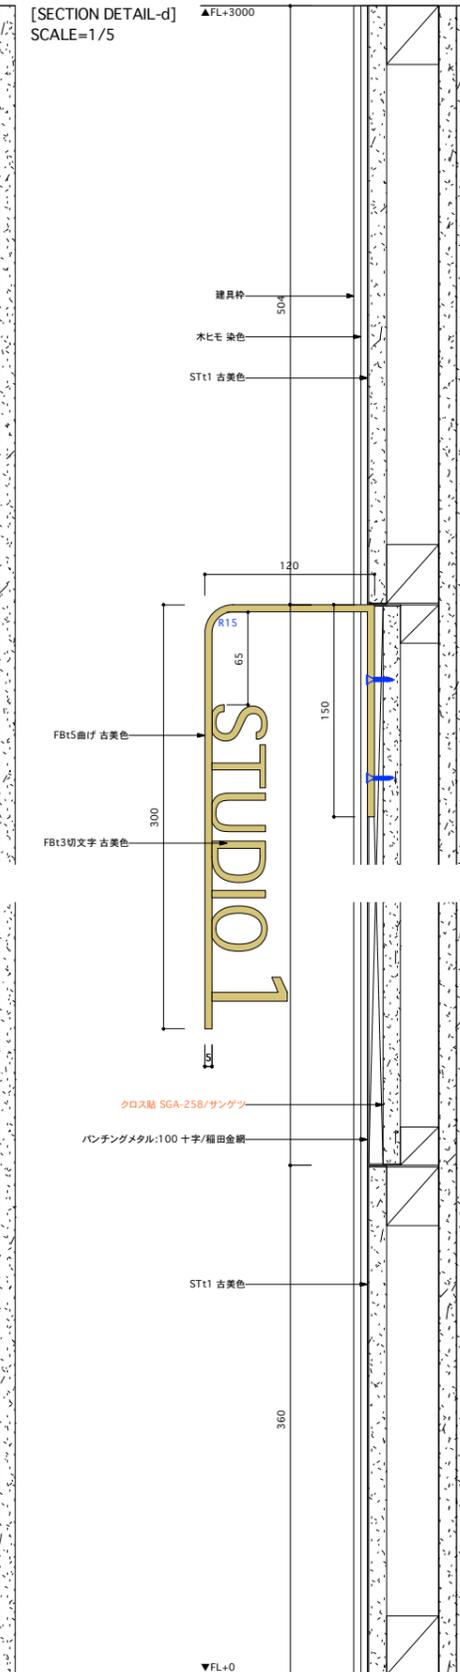

[FRONT VIEW]  
SCALE=1/30

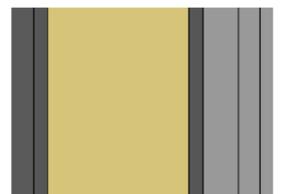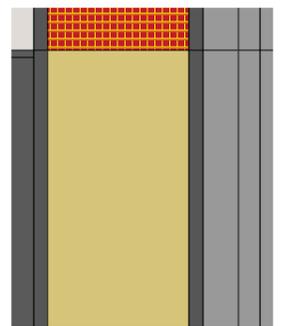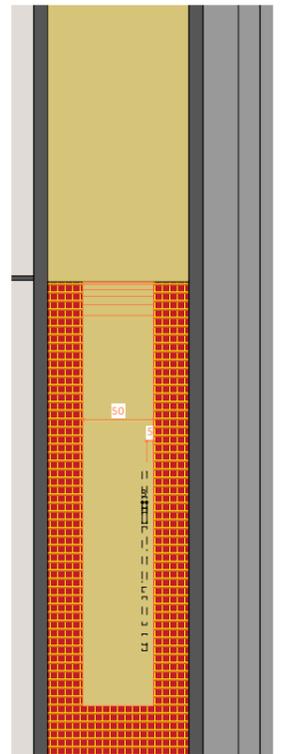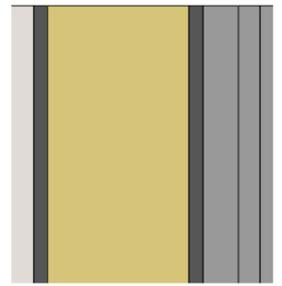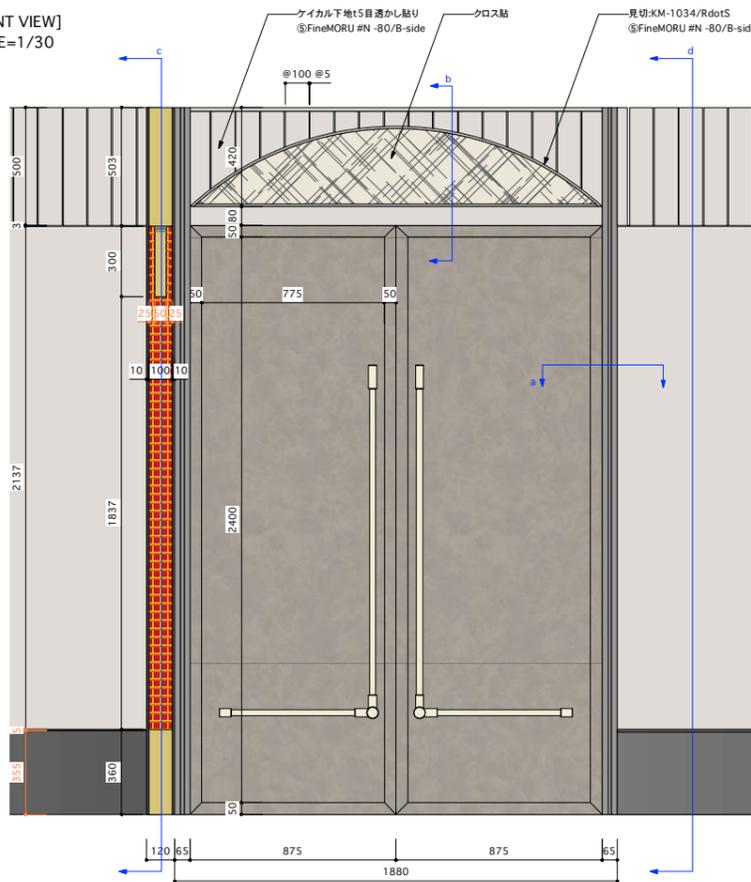



2021.04.26	2021.07.28	150-0001 東京都渋谷区神宮前1-13-9 アルテカプラザ原宿 2F, 3F	TEL :03-5412-1001
2021.06.04	0000.00.00		FAX :03-5412-1011
2021.07.15	0000.00.00		
2021.07.19	0000.00.00		



名称	両開き建具ハンドル
備考	

※製作前に施工図・サンプル提出・設計者確認の上発注のこと  
 ※要現調の上製作のこと  
 ※強度・安定感確認の上製作のこと

【 DOOR HANDLE 】  
SCALE=1/10

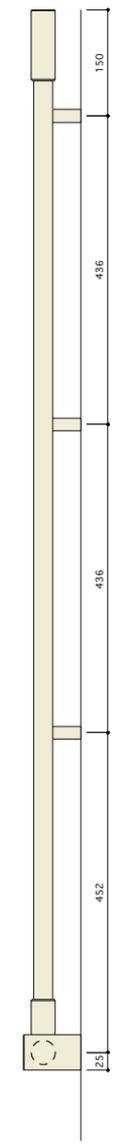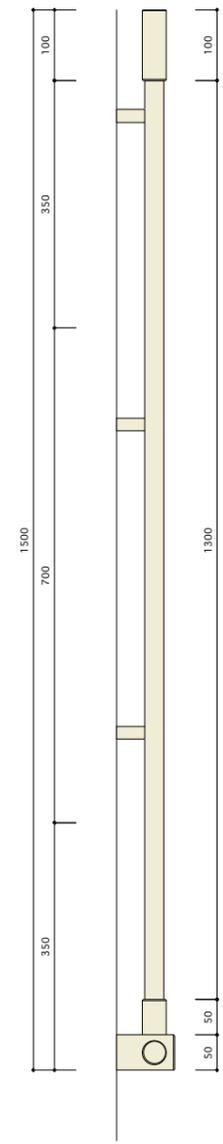

【 DOOR HANDLE 】  
SCALE=1/3

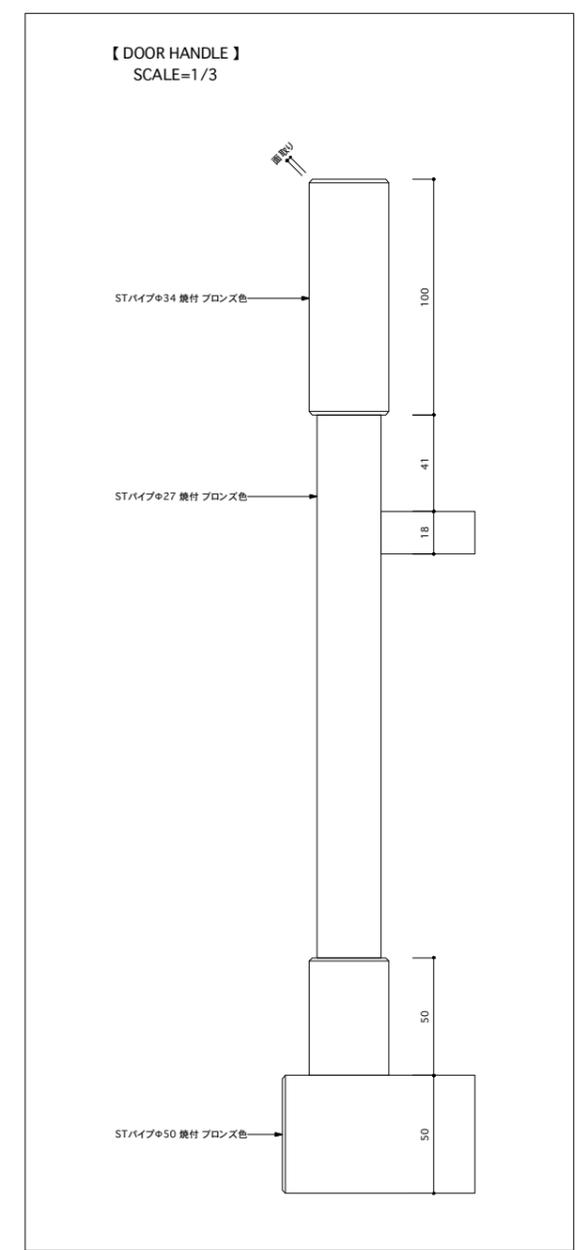

2021.04.26	2021.07.28	150-0001 東京都渋谷区神宮前1-13-9 アルテカプラザ原宿 2F, 3F	TEL :03-5412-1001
2021.06.04	0000.00.00		FAX :03-5412-1011
2021.07.15	0000.00.00		
2021.07.19	0000.00.00		
		DRAW	Y.YANAGIYA
		No.	D-03

© 2021 DRAFT Inc.


**DRAFT**®

名称	回転扉	1台
備考		

※製作前に施工図・サンプル提出・設計者確認の上発注のこと  
 ※要現調の上製作のこと  
 ※強度・安定感確認の上製作のこと

[FRONT VIEW]  
 SCALE=1/20

詳細図は小松ウォール仕様に準ずる

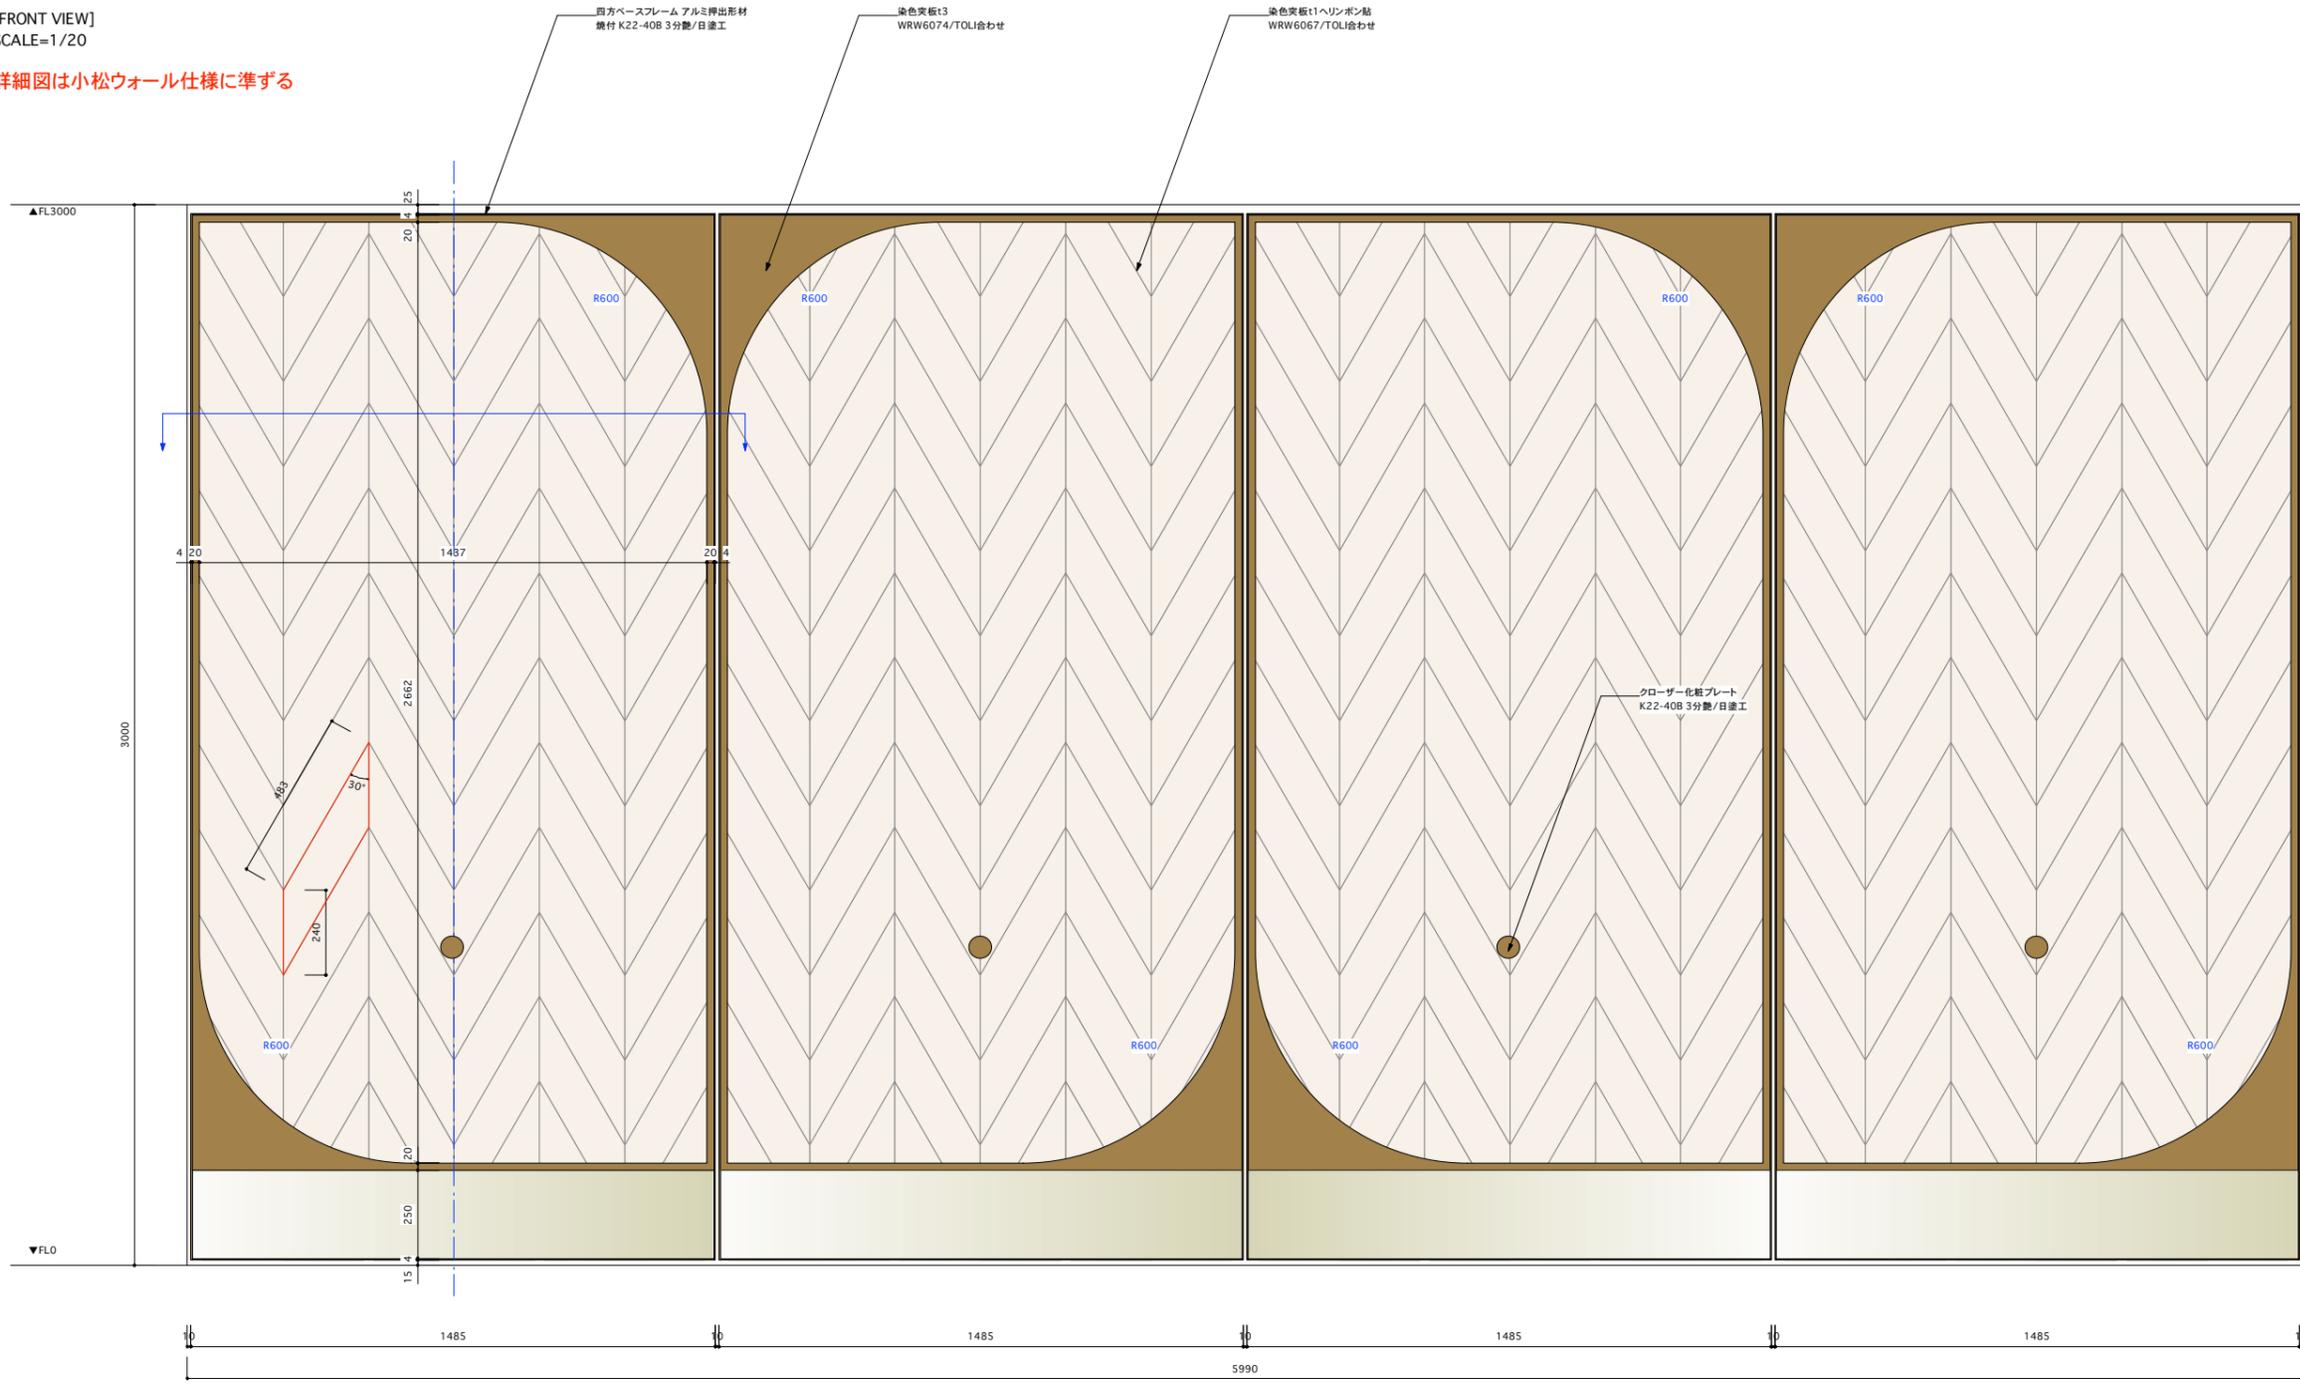

2021.04.26	2021.07.28	150-0001 東京都渋谷区神宮前1-13-9 アルテカプラザ原宿 2F, 3F	TEL :03-5412-1001
2021.06.04	0000.00.00		FAX :03-5412-1011
2021.07.15	0000.00.00		
2021.07.19	0000.00.00		
PROJECT	東京不動産 イベントスペース 東武ビルヂングタワー	TITLE	詳細図 d
LOCATION	東京都渋谷区恵比寿1-19-19 東武ビルヂングタワー1F	SCALE	S=1/--
DRAW	Y.YANAGIYA	No.	D-04


© 2021 DRAFT Inc.

**DRAFT**


名称	ラウンジ壁面詳細
備考	

※製作前に施工図・サンプル提出・設計者確認の上発注のこと  
 ※要現調の上製作のこと  
 ※強度・安定感確認の上製作のこと


[TOP VIEW]  
SCALE=1/50

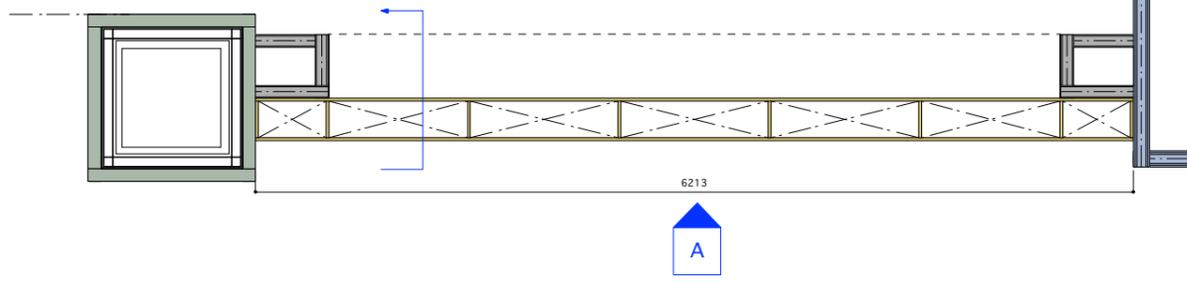

[FRONT VIEW-A]  
SCALE=1/20

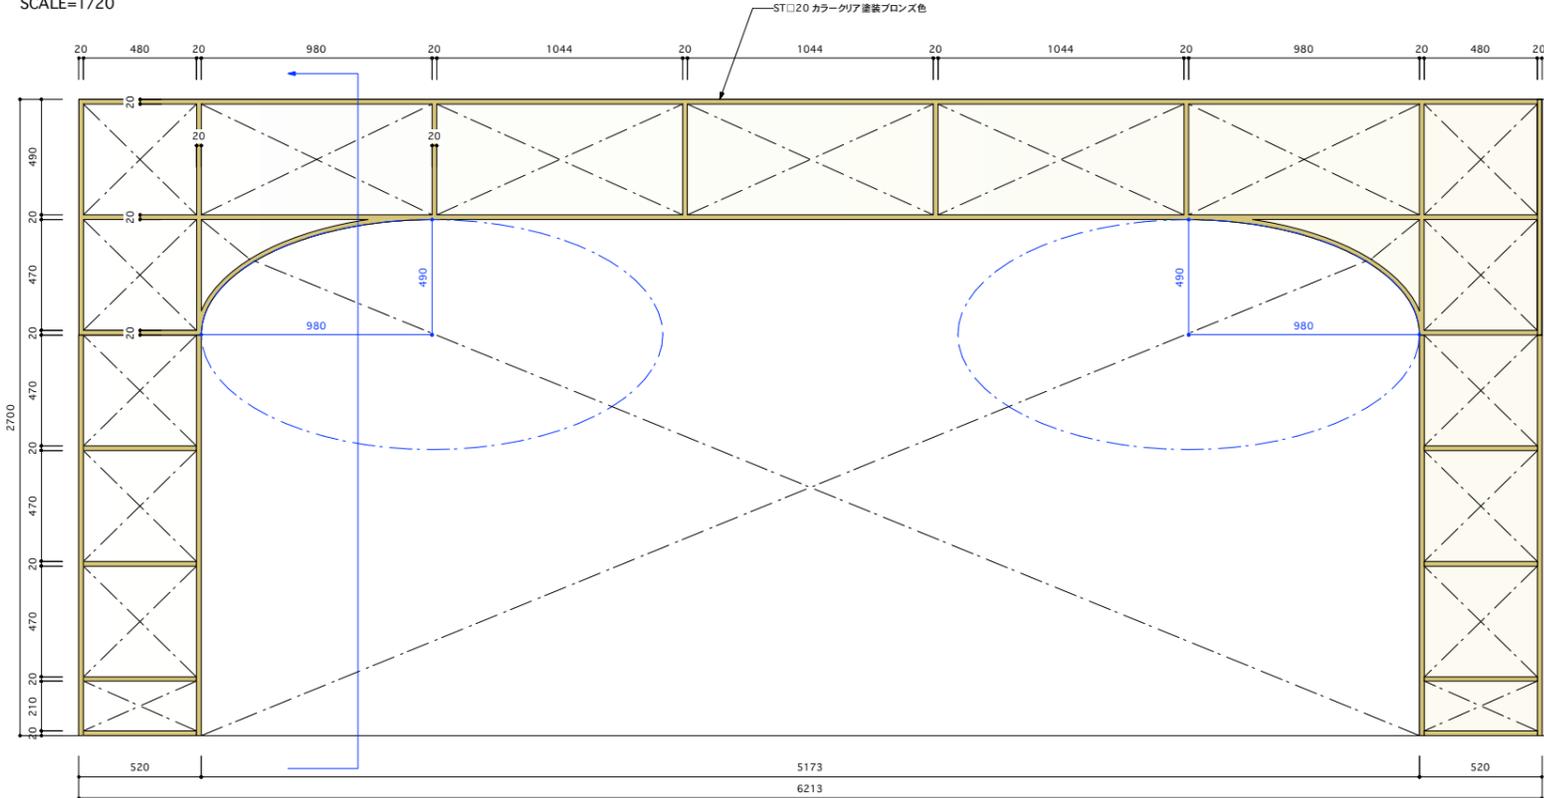

[FRONT VIEW-A]  
SCALE=1/20

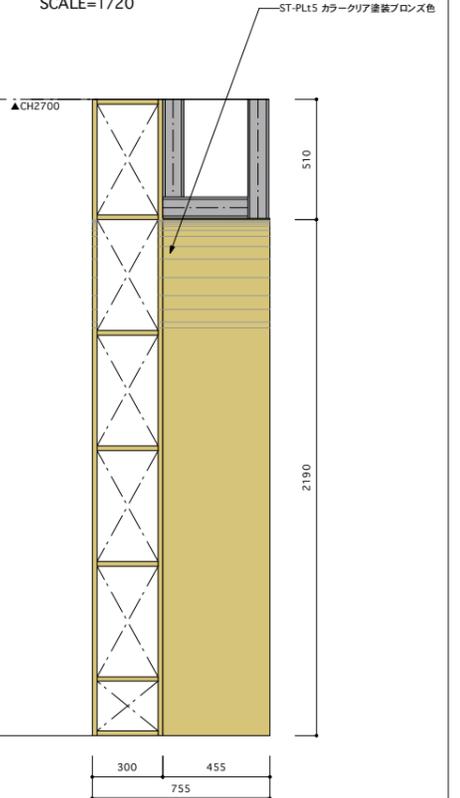


2021.04.26	2021.07.28	150-0001 東京都渋谷区神宮前1-13-9 アルテカプラザ原宿 2F, 3F	TEL :03-5412-1001
2021.06.04	0000.00.00		FAX :03-5412-1011
2021.07.15	0000.00.00		
2021.07.19	0000.00.00		
DRAW	Y.YANAGIYA	No.	D-05

**DRAFT**


名称	柱 詳細
備考	

※製作前に施工図・サンプル提出・設計者確認の上発注のこと  
 ※要現調の上製作のこと  
 ※強度・安定感確認の上製作のこと


[TOP VIEW]  
SCALE=1/20

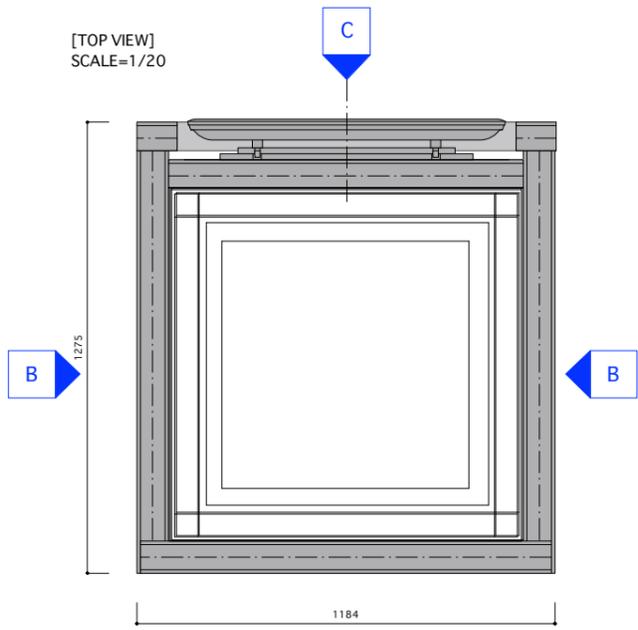


[FRONT VIEW-A]  
SCALE=1/20

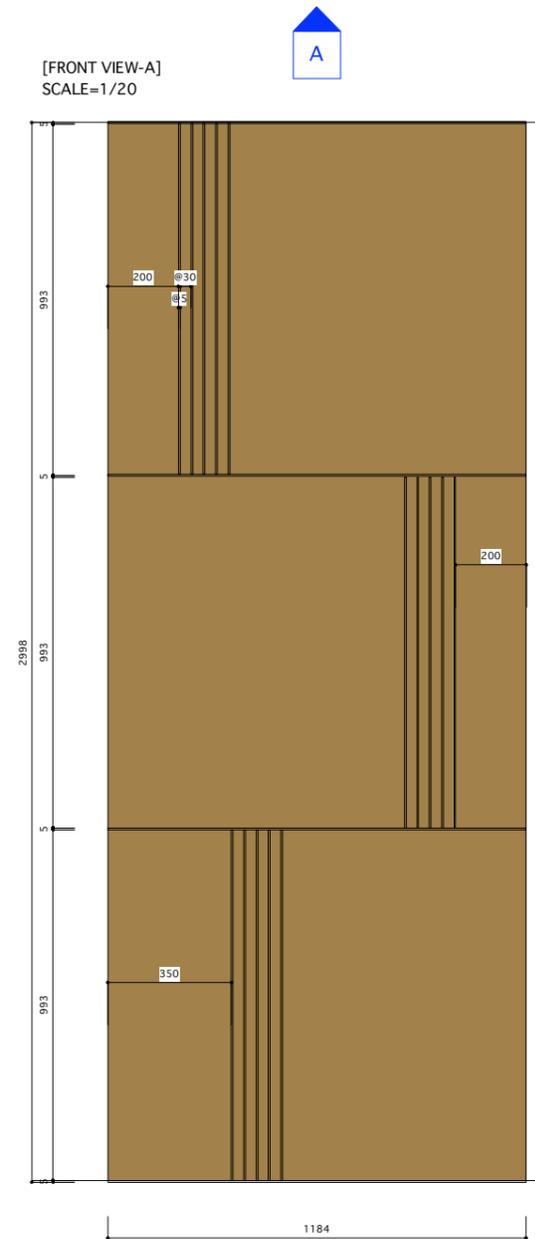

[FRONT VIEW-B]  
SCALE=1/20

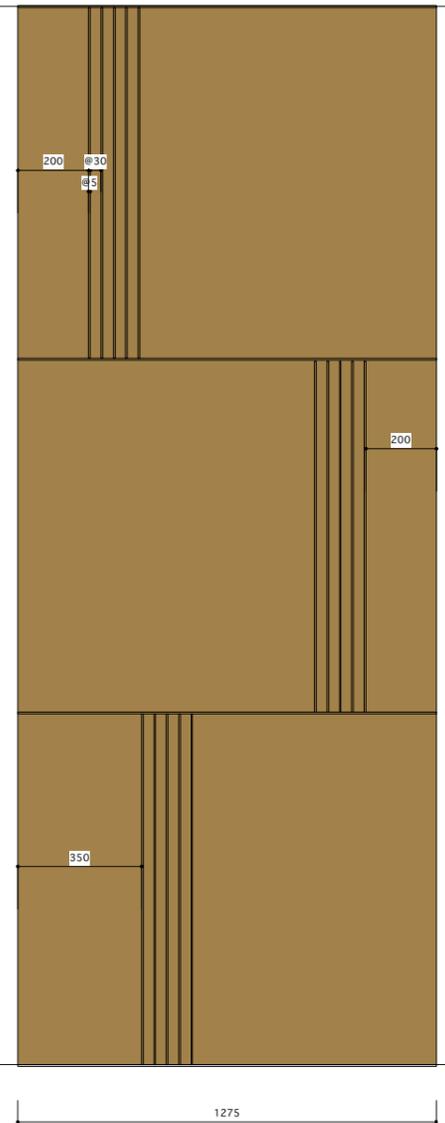

[FRONT VIEW-C]  
SCALE=1/20

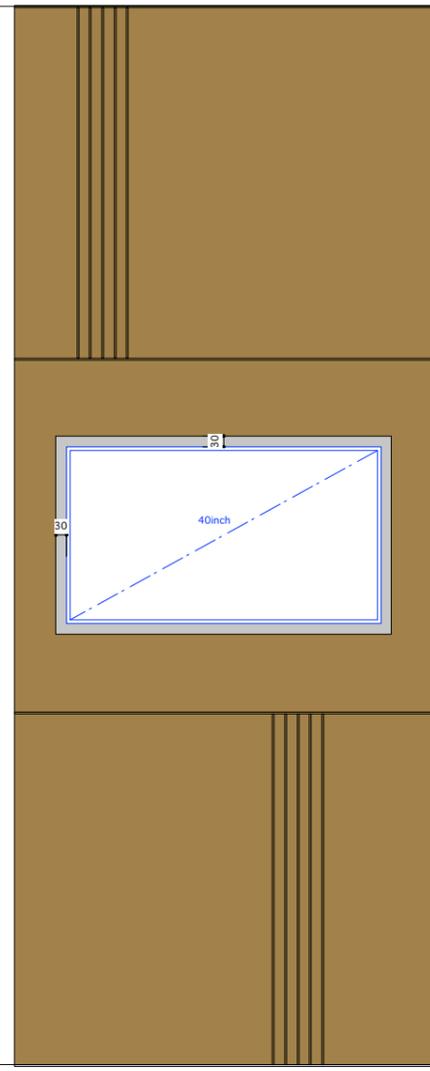

2021.04.26	2021.07.28	150-0001 東京都渋谷区神宮前1-13-9 アルテカプラザ原宿 2F, 3F	TEL :03-5412-1001					
2021.06.04	0000.00.00		FAX :03-5412-1011					
2021.07.15	0000.00.00		PROJECT	東急不動産イノベーションスペース株式会社ビジネスタワー	TITLE	詳細図f	DRAW	No.
2021.07.19	0000.00.00		LOCATION	東京都渋谷区恵比寿1-19-19 恵比寿株式会社タワー1F	SCALE	S=1/--	Y.YANAGIYA	D-06


© 2021 DRAFT Inc.

**DRAFT**®


名称	レセプション収納+タイル割
備考	

※製作前に施工図・サンプル提出・設計者確認の上発注のこと  
 ※要現調の上製作のこと  
 ※強度・安定感確認の上製作のこと


[TOP VIEW]  
SCALE=1/30

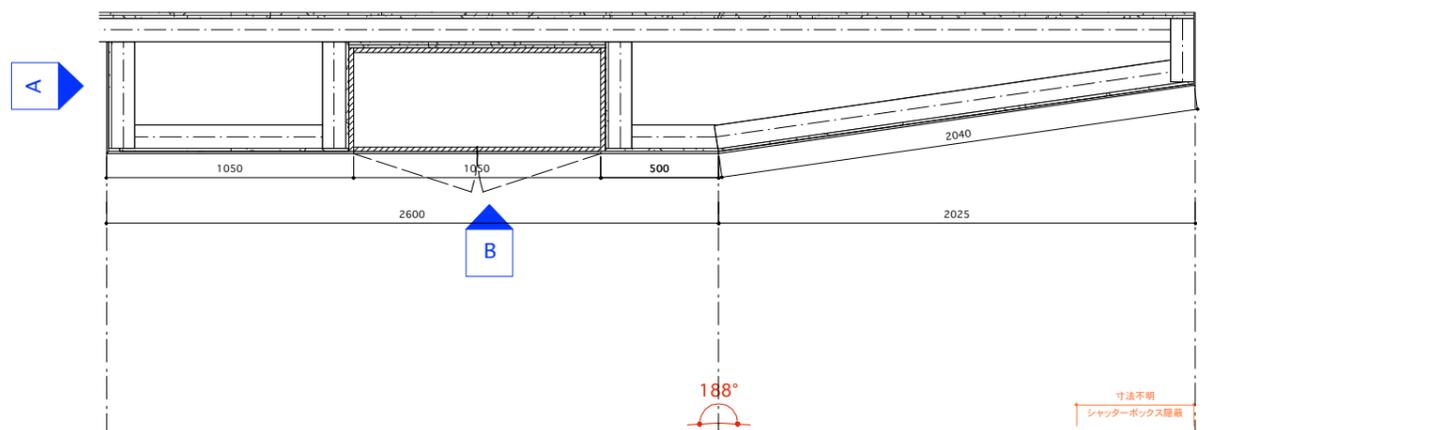

[FRONT VIEW-A]  
SCALE=1/20

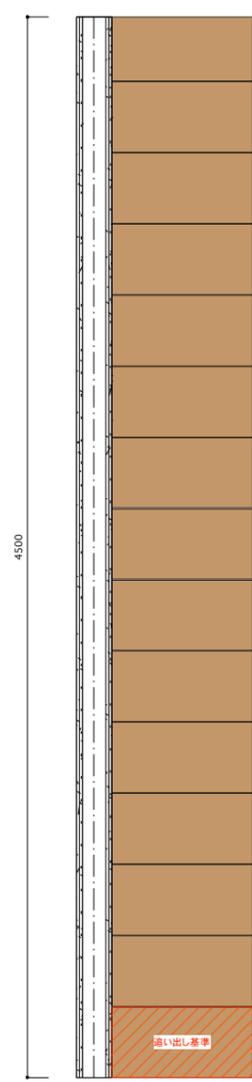

[FRONT VIEW-B]  
SCALE=1/20

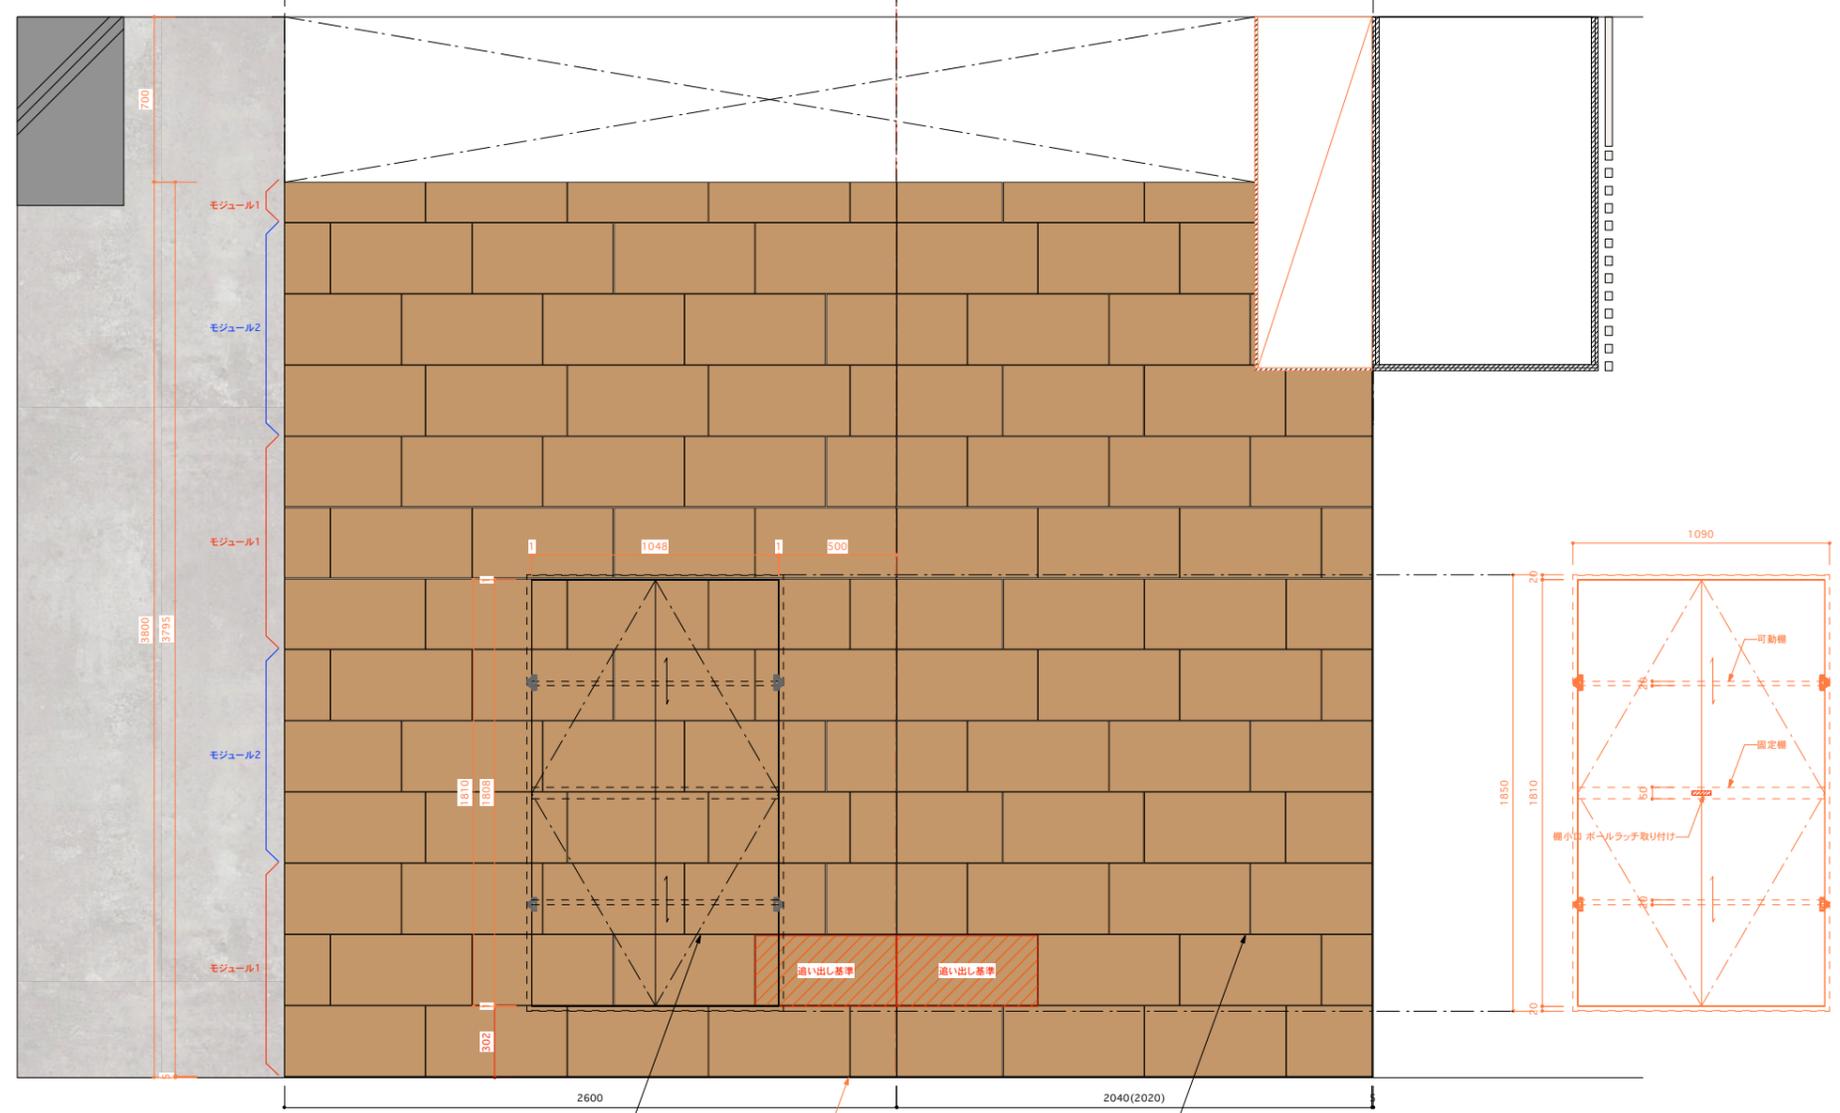

戸板:タイル ボールラッチ開閉  
 四方出隅:STアングル□12\*12機付塗装 K25-50A 3分艶/日塗工  
 内部:単色ポリ化粧板 RK-6117/AICA  
 可動機:単色ポリ化粧板 RK-6117/AICA

目隠かし  
 ベニヤ下地 タイル近似色塗装

タイル貼:DESIGN INDUSTRY オキサイドブラウン/ビエラ  
 600\*300にカケのこと  
 モルタル目地:NSメサセメント黒色(M-4)/日本化成

2021.04.26	2021.07.28
2021.06.04	0000.00.00
2021.07.15	0000.00.00
2021.07.19	0000.00.00

150-0001  
 東京都渋谷区神宮前1-13-9 アルテカプラザ原宿 2F, 3F  
 TEL :03-5412-1001  
 FAX :03-5412-1011



© 2021 DRAFT Inc.

**DRAFT**


名称	レセプション収納+タイル割
備考	

※製作前に施工図・サンプル提出・設計者確認の上発注のこと  
 ※要現調の上製作のこと  
 ※強度・安定感確認の上製作のこと

モジュール2 寸法  
SCALE = 1/15

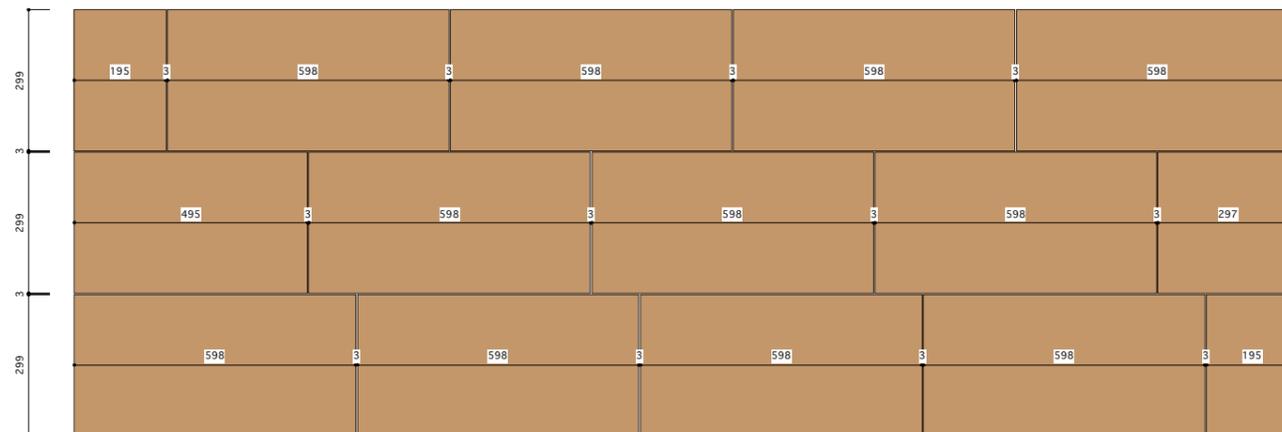

モジュール1 寸法  
SCALE = 1/15

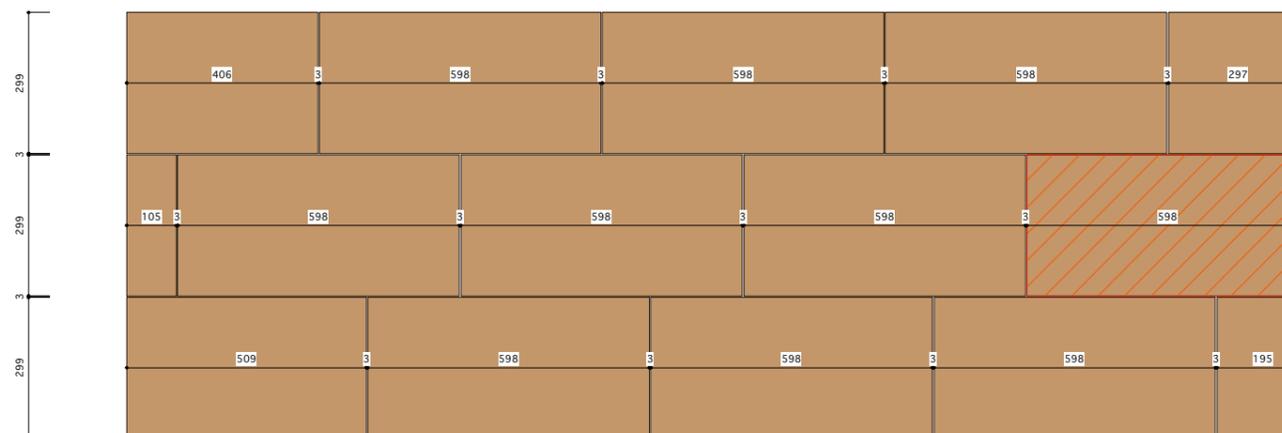

2021.04.26	2021.07.28	150-0001 東京都渋谷区神宮前1-13-9 アルテカプラザ原宿 2F, 3F	TEL :03-5412-1001
2021.06.04	0000.00.00		FAX :03-5412-1011
2021.07.15	0000.00.00		
2021.07.19	0000.00.00		
DRAW	Y.YANAGIYA	No.	D-05/1F


© 2021 DRAFT Inc.

**DRAFT**®

名称	収納扉
備考	


※製作前に施工図・サンプル提出・設計者確認の上発注のこと  
 ※要現調の上製作のこと  
 ※強度・安定感確認の上製作のこと

カフェカウンター横  
 ストック収納  
 SCALE=1/15

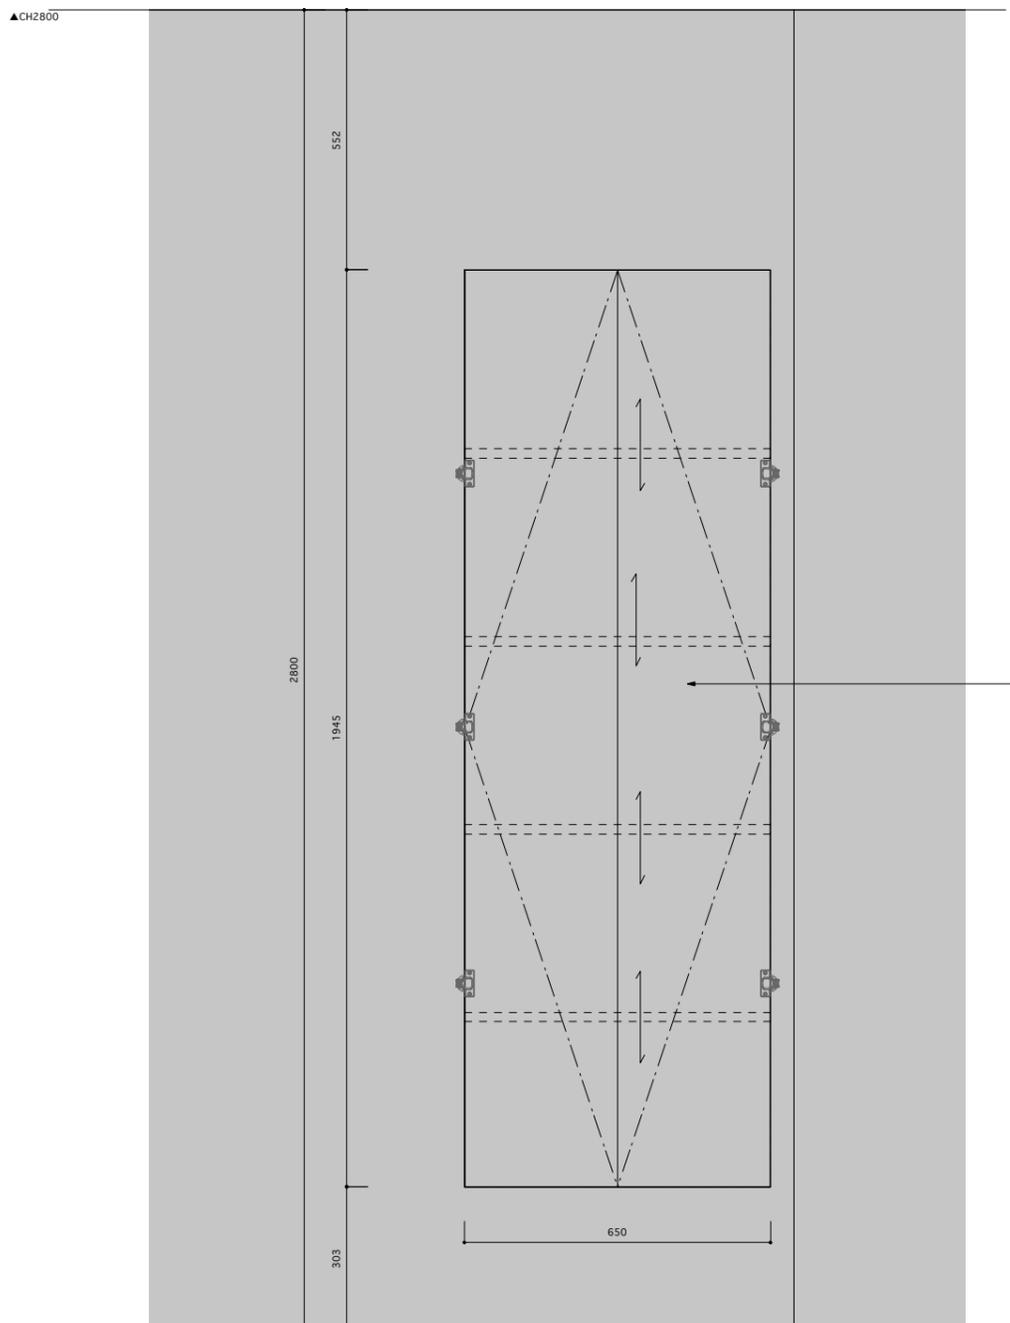

戸板:モルタル風塗装 プッシュラッチ開閉  
 四方出隅:アルミアングル□12\*12 素地  
 内装:半色ポリ化粧板 RK-6117/AICA  
 可動部:半色ポリ化粧板 RK-6117/AICA

SW隠蔽戸  
 SCALE=1/10

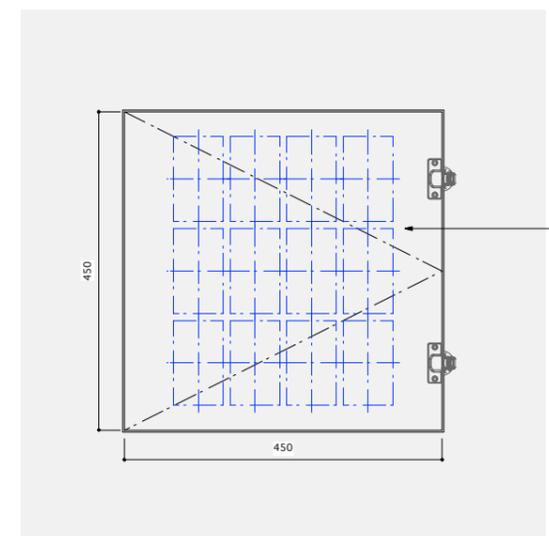

戸板:クロス材 SGA-258/サンゲツ (小口共巻)  
 プッシュラッチ開閉


2021.04.26	2021.07.28	150-0001 東京都渋谷区神宮前1-13-9 アルテカプラザ原宿 2F, 3F	TEL :03-5412-1001
2021.06.04	0000.00.00		FAX :03-5412-1011
2021.07.15	0000.00.00		
2021.07.19	0000.00.00		
DRAW	Y.YANAGIYA	No.	D-06/1F

**DRAFT**


名称	レセプションカウンター	1台
備考		

※製作前に施工図・サンプル提出・設計者確認の上発注のこと  
 ※要現調の上製作のこと  
 ※強度・安定感確認の上製作のこと


[TOP VIEW]  
SCALE=1/15

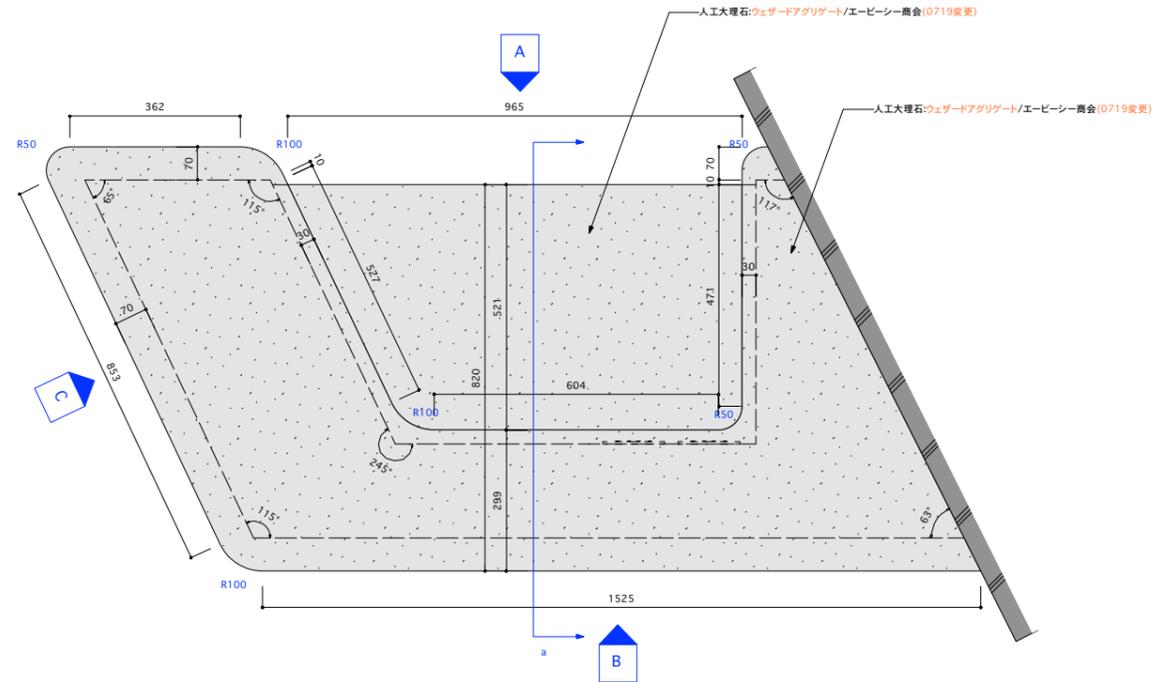


[FRONT VIEW-A]  
SCALE=1/15

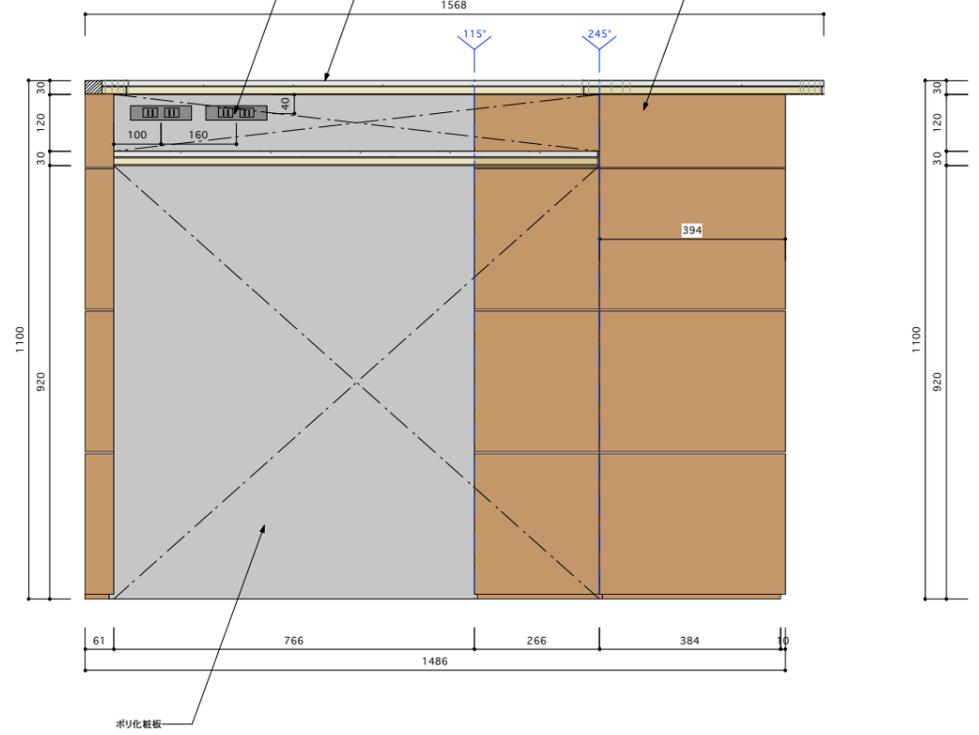



[SECTION VIEW-a]  
SCALE=1/15

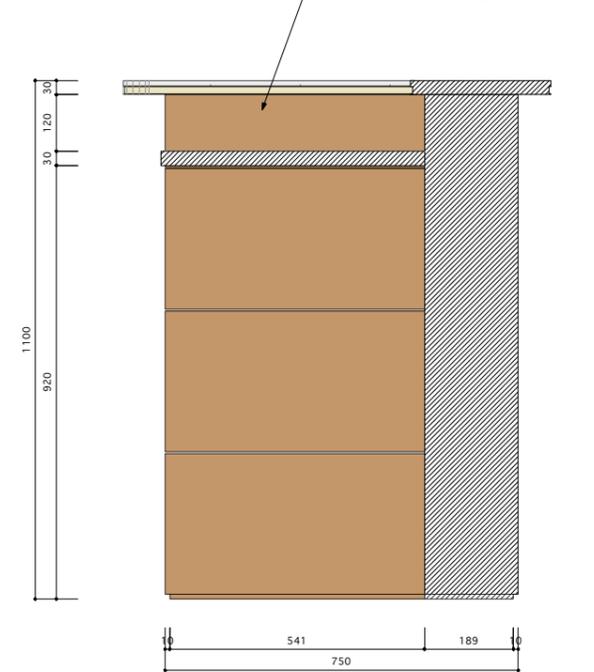

[FRONT VIEW-B]  
SCALE=1/15

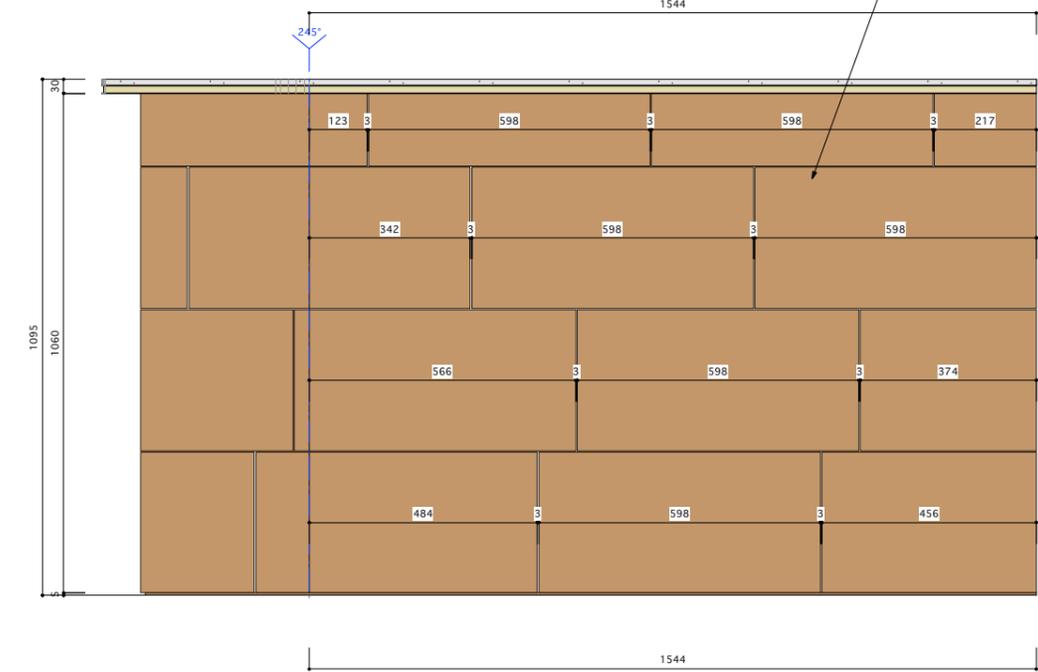

[FRONT VIEW-C]  
SCALE=1/15

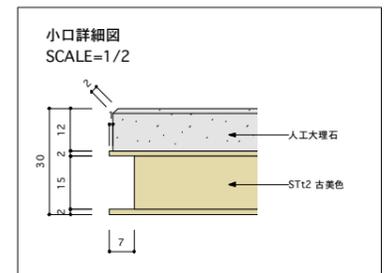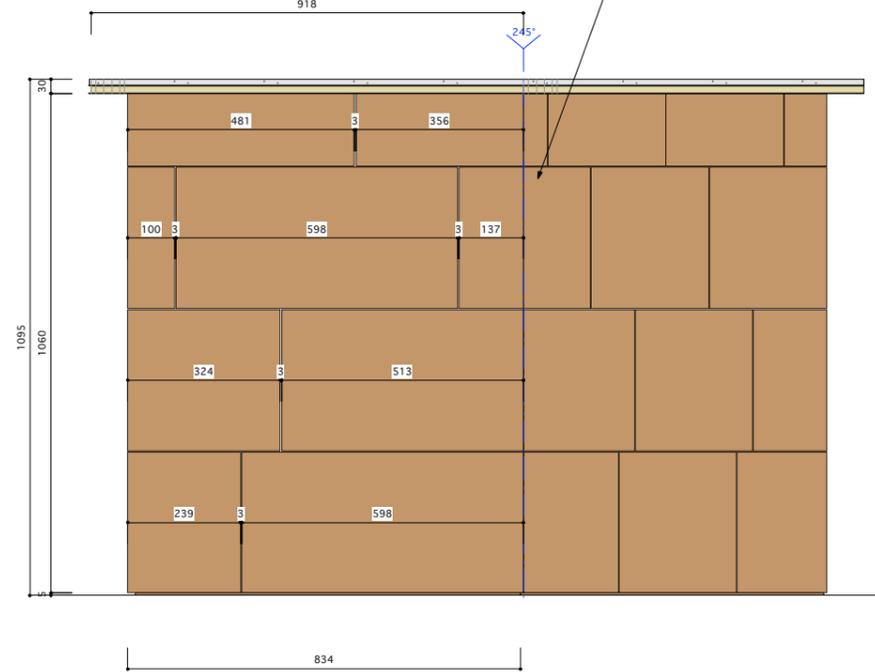


2021.04.26	0000.00.00	150-0001	TEL :03-5412-1001
2021.07.15	0000.00.00	東京都渋谷区神宮前1-13-9 アルテカプラザ原宿 2F, 3F	FAX :03-5412-1011
2021.07.19	0000.00.00		
2021.07.28	0000.00.00		
PROJECT	東急不動産イベントスペース恵比寿ビジネスタワー	TITLE	仕様図A
LOCATION	東京都渋谷区恵比寿1-19-19恵比寿ビジネスタワー1F	SCALE	S---
DRAW	Y.YANAGYA	No.	D-01

© 2021 DRAFT Inc.

**DRAFT**

名称	ラウンジベンチ 1/2	1台
備考		

※製作前に施工図・サンプル提出・設計者確認の上発注のこと  
 ※要現調の上製作のこと  
 ※強度・安定感確認の上製作のこと

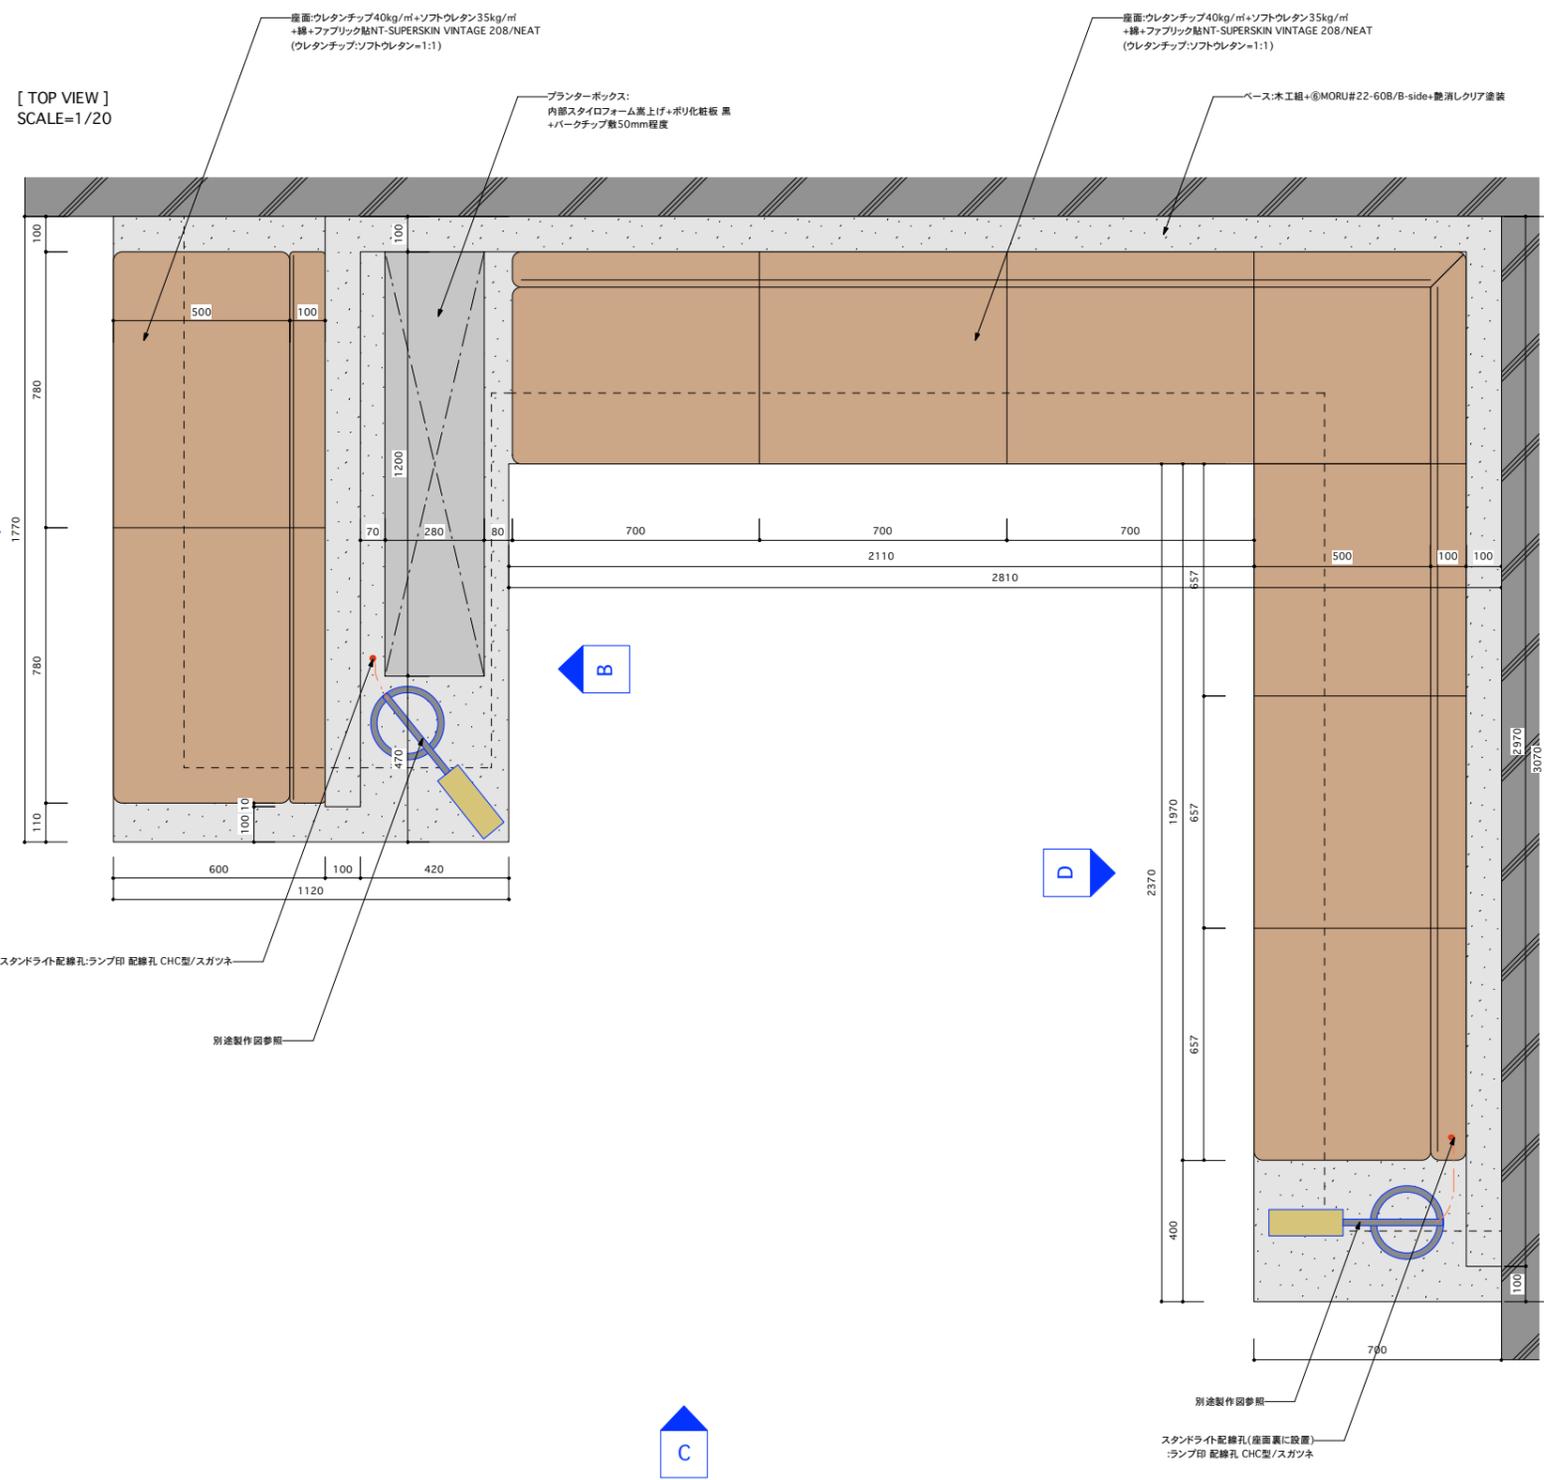


2021.04.26	0000.00.00	150-0001 東京都渋谷区神宮前1-13-9 アルテカプラザ原宿 2F, 3F	TEL :03-5412-1001
2021.07.15	0000.00.00		FAX :03-5412-1011
2021.07.19	0000.00.00		
2021.07.28	0000.00.00		
PROJECT	東京不動産イベントスペース恵比寿ビジネスタワー	TITLE	仕様図B
LOCATION	東京都渋谷区恵比寿1-19-19恵比寿ビジネスタワー1F	SCALE	S=1/...
DRAW	Y.YANAGIYA	No.	D-02

**DRAFT**®


名称	ラウンジベンチ2/2	1台
備考		

※製作前に施工図・サンプル提出・設計者確認の上発注のこと  
 ※要現調の上製作のこと  
 ※強度・安定感確認の上製作のこと


[ FRONT VIEW-A ]  
SCALE=1/20

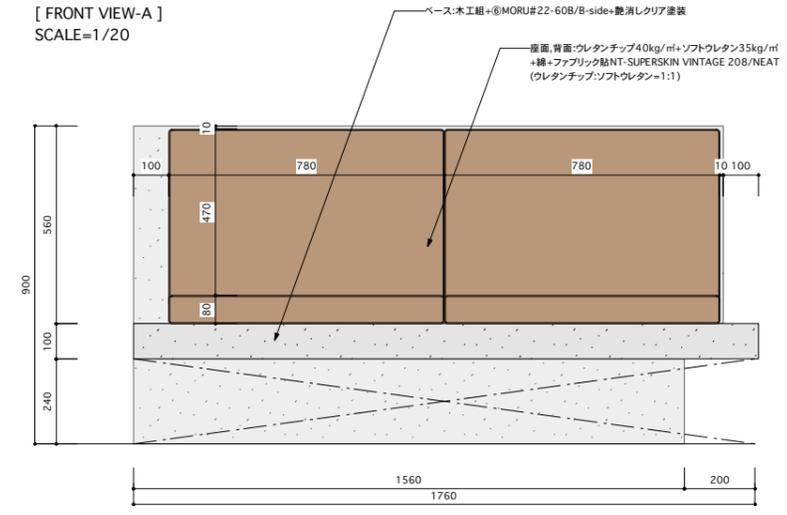


[ FRONT VIEW-B ]  
SCALE=1/20

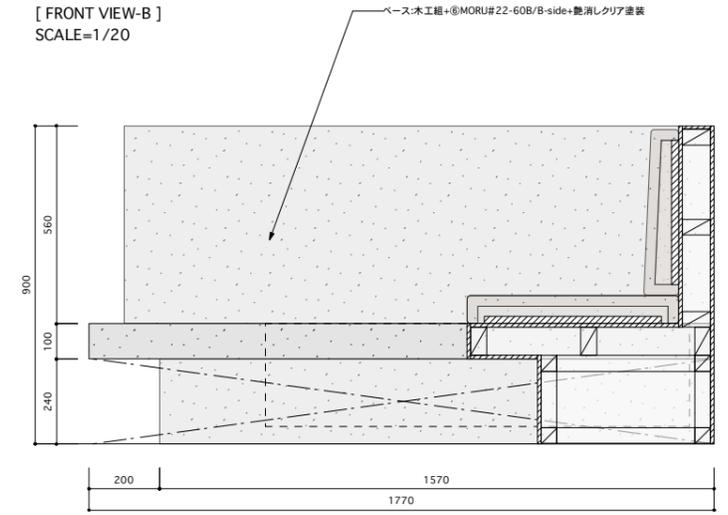

[ FRONT VIEW-C ]  
SCALE=1/20

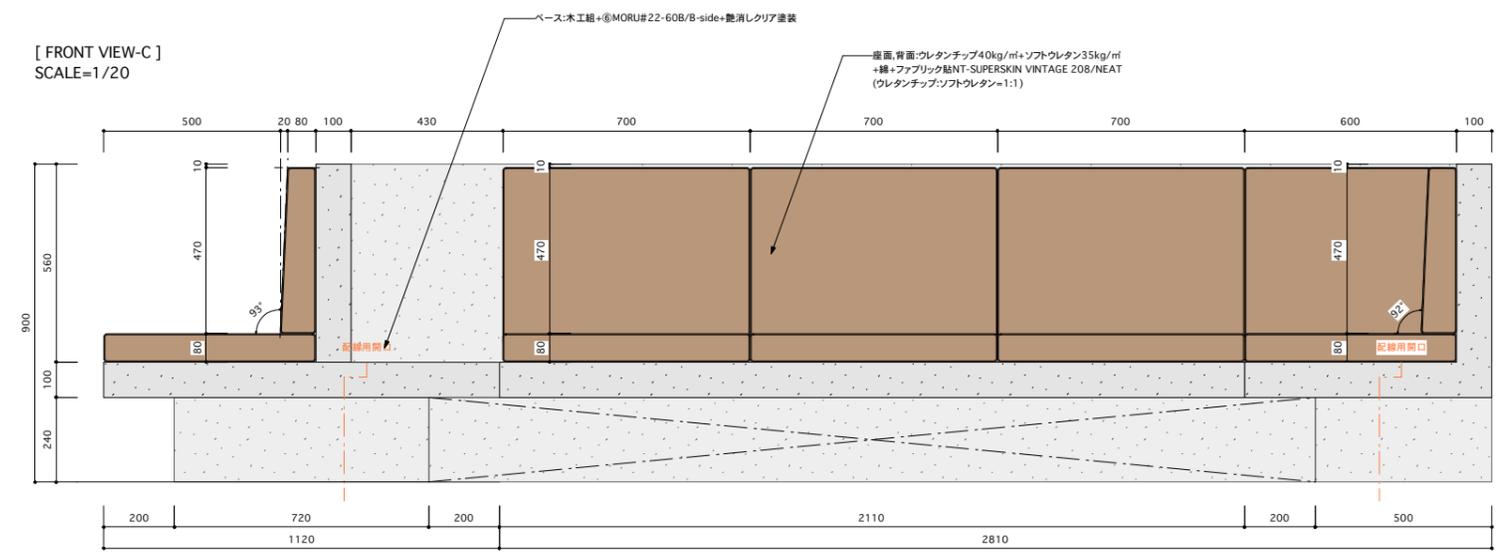

[ FRONT VIEW-D ]  
SCALE=1/20



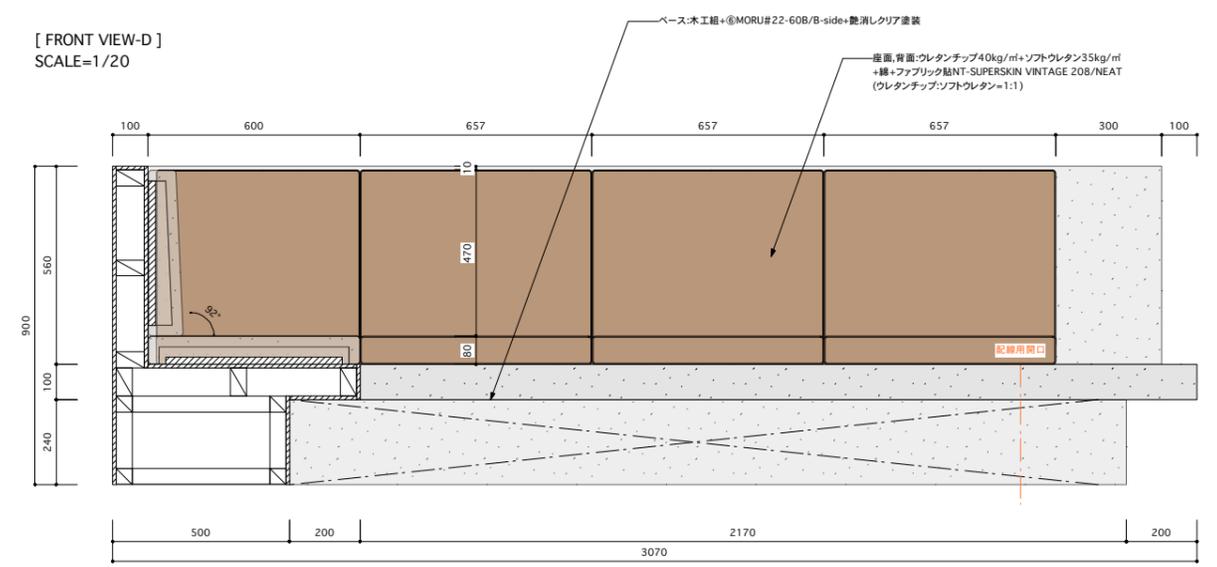


2021.04.26	0000.00.00	150-0001 東京都渋谷区神宮前1-13-9 アルテカプラザ原宿 2F, 3F	TEL :03-5412-1001
2021.07.15	0000.00.00		FAX :03-5412-1011
2021.07.19	0000.00.00		
2021.07.28	0000.00.00		
PROJECT	東京不動産イベントスペース恵比寿ビジネスタワー	TITLE	仕様図B
LOCATION	東京都渋谷区恵比寿1-19-19恵比寿ビジネスタワー1F	SCALE	S=1/--
DRAW	Y.YANAGIYA	No.	D-02

**DRAFT**®

名称	控入室化粧カウンター	1台
備考		

※製作前に施工図・サンプル提出・設計者確認の上発注のこと  
 ※要現調の上製作のこと  
 ※強度・安定感確認の上製作のこと

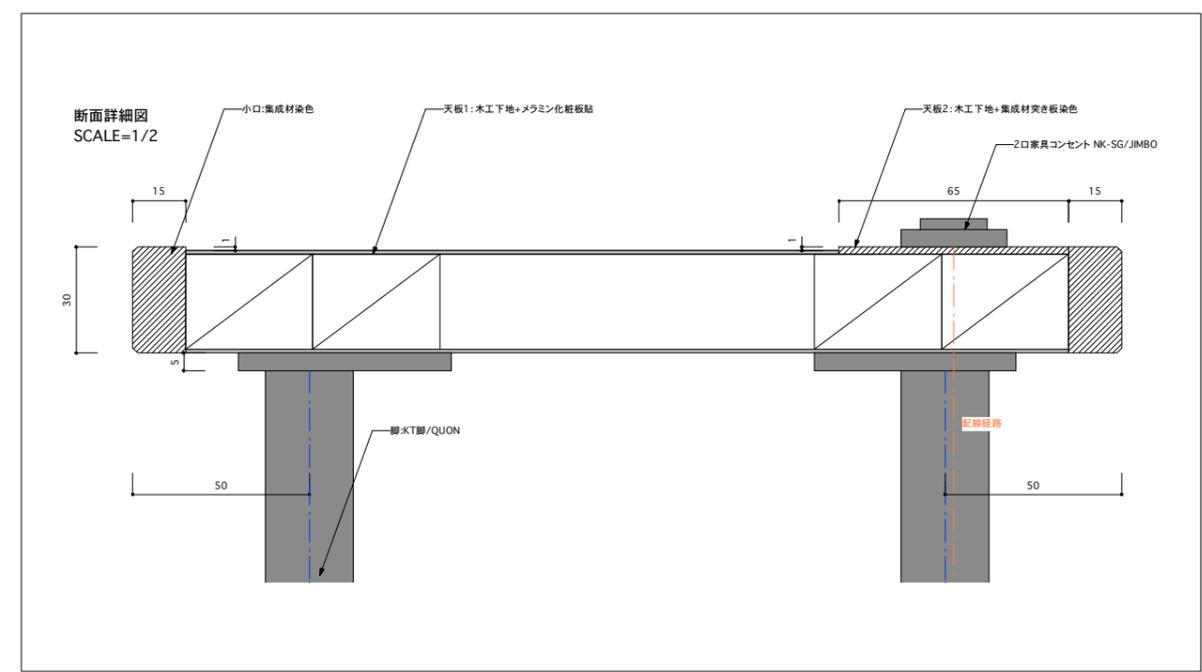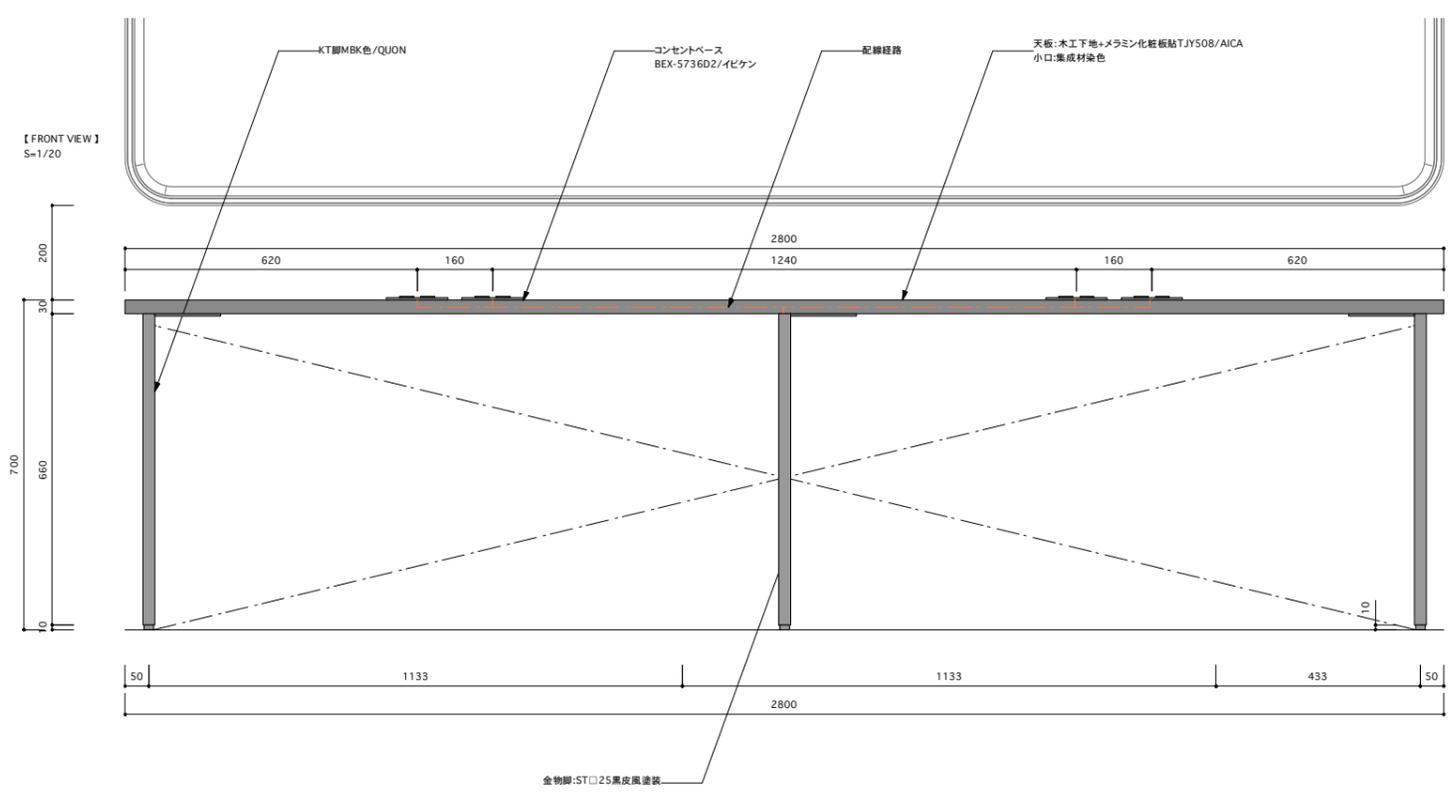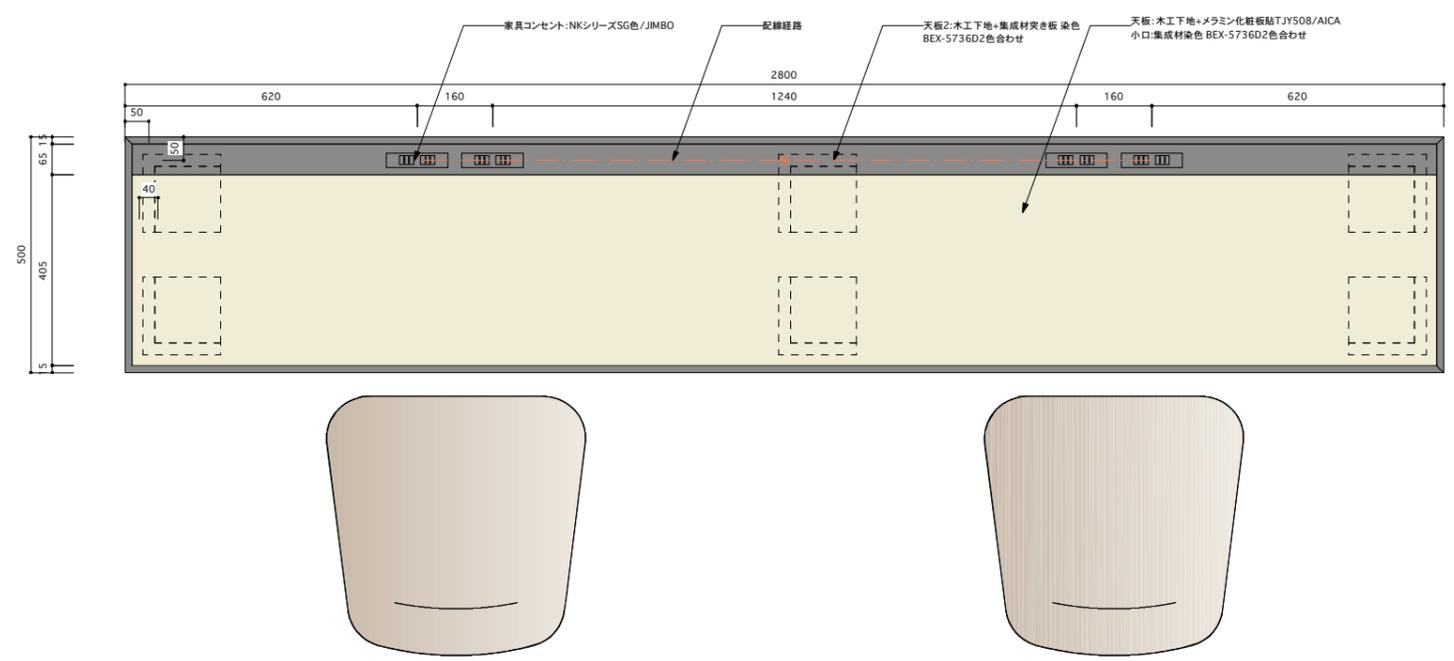




2021.04.26	0000.00.00	150-0001 東京都渋谷区神宮前1-13-9 アルテカプラザ原宿 2F, 3F	TEL :03-5412-1001
2021.07.15	0000.00.00		FAX :03-5412-1011
2021.07.19	0000.00.00		
2021.07.28	0000.00.00		
PROJECT	東京不動産イベントスペース恵比寿ビジネスタワー	TITLE	仕様図C
LOCATION	東京都渋谷区恵比寿1-19-19恵比寿ビジネスタワー1F	SCALE	S=1/--
DRAW	Y.YANAGIYA	No.	D-03

© 2021 DRAFT Inc.

**DRAFT**

名称	控入室 化粧ミラー	1台
備考	〇〇〇	

※製作前に施工図・サンプル提出・設計者確認の上発注のこと  
 ※要現調の上製作のこと  
 ※強度・安定感確認の上製作のこと

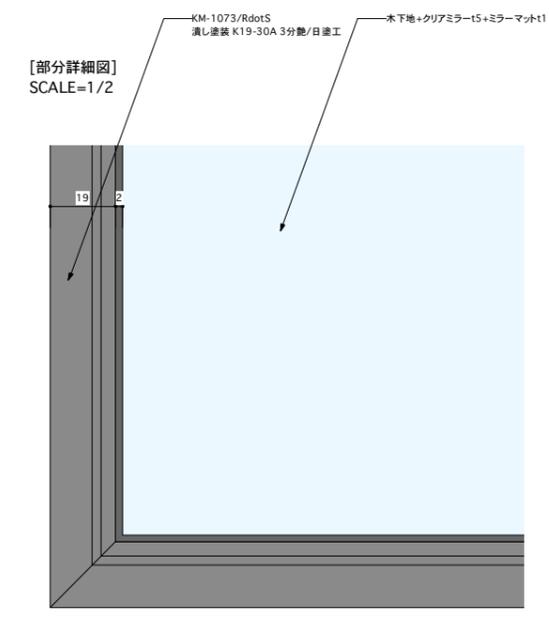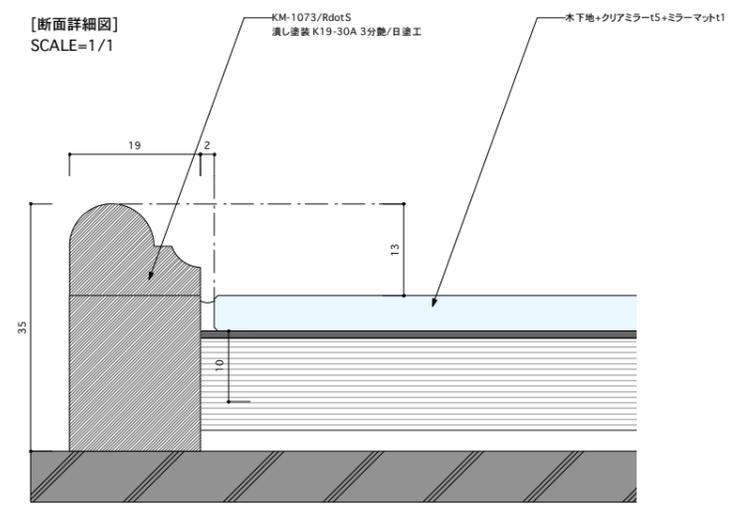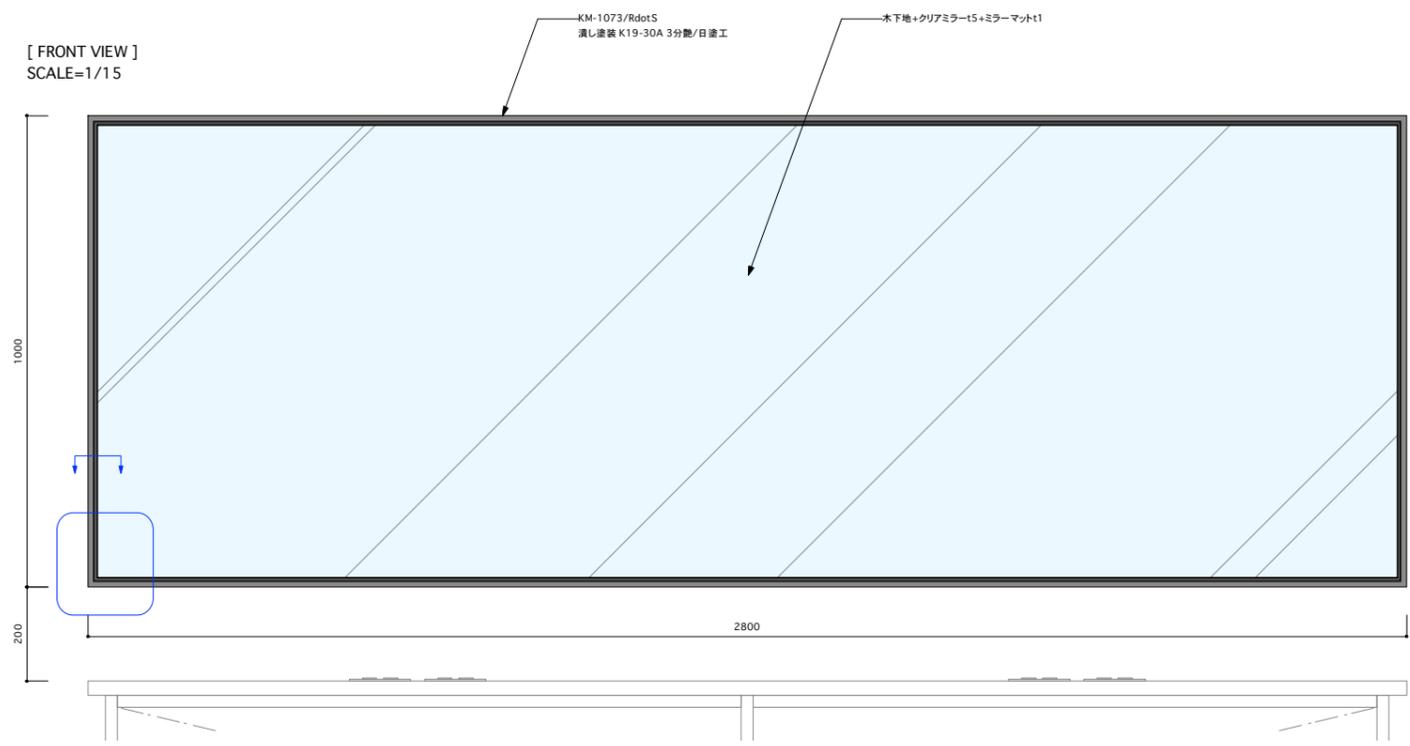

2021.04.26	0000.00.00	150-0001 東京都渋谷区神宮前1-13-9 アルテカプラザ原宿 2F, 3F	TEL :03-5412-1001		
2021.07.15	0000.00.00		FAX :03-5412-1011		
2021.07.19	0000.00.00				
2021.07.28	0000.00.00				
PROJECT	東京不動産イベントスペース恵比寿ビジネスタワー	TITLE	仕様図D	DRAW	No.
LOCATION	東京都渋谷区恵比寿1-19-19恵比寿ビジネスタワー1F	SCALE	S=1/--	Y.YANAGIYA	D-04


© 2021 DRAFT Inc.

**DRAFT**®


名称	控入室窓見	各1台
備考		

※製作前に施工図・サンプル提出・設計者確認の上発注のこと  
 ※要現調の上製作のこと  
 ※強度・安定感確認の上製作のこと

[ FRONT VIEW ]  
SCALE=1/10

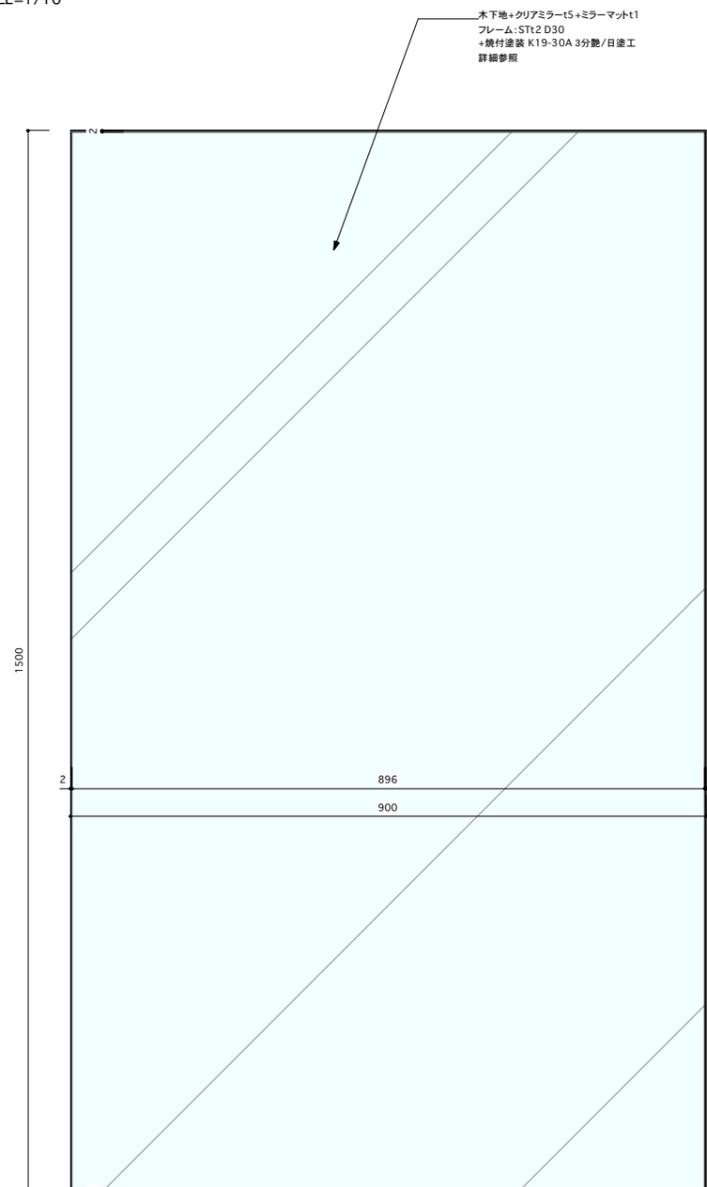

ミラー詳細図  
SCALE=1/1



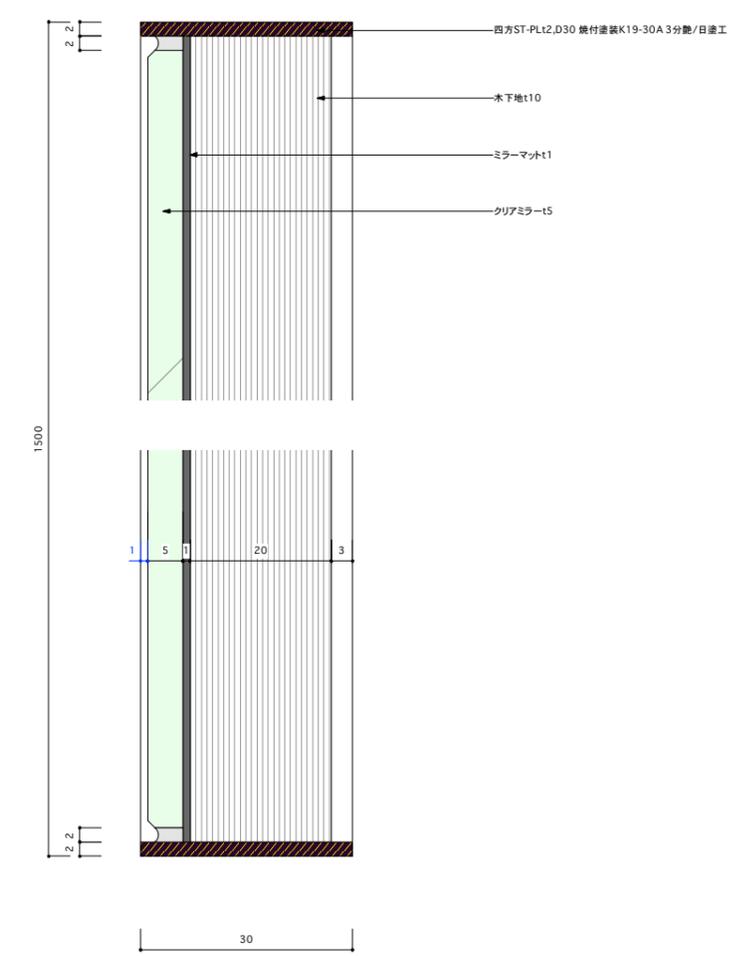


2021.04.26	0000.00.00	150-0001 東京都渋谷区神宮前1-13-9 アルテカプラザ原宿 2F, 3F	TEL :03-5412-1001 FAX :03-5412-1011
2021.07.15	0000.00.00		
2021.07.19	0000.00.00		
2021.07.28	0000.00.00		
PROJECT	東京不動産イベントスペース恵比寿ビジネスタワー	TITLE	仕様図E
LOCATION	東京都渋谷区恵比寿1-19-19恵比寿ビジネスタワー1F	SCALE	S=1/--
DRAW	Y.YANAGIYA	No.	D-05

**DRAFT**®

名称	CRルーム オペレーションデスク	1台
備考		

※製作前に施工図・サンプル提出・設計者確認の上発注のこと  
 ※要現調の上製作のこと  
 ※強度・安定感確認の上製作のこと

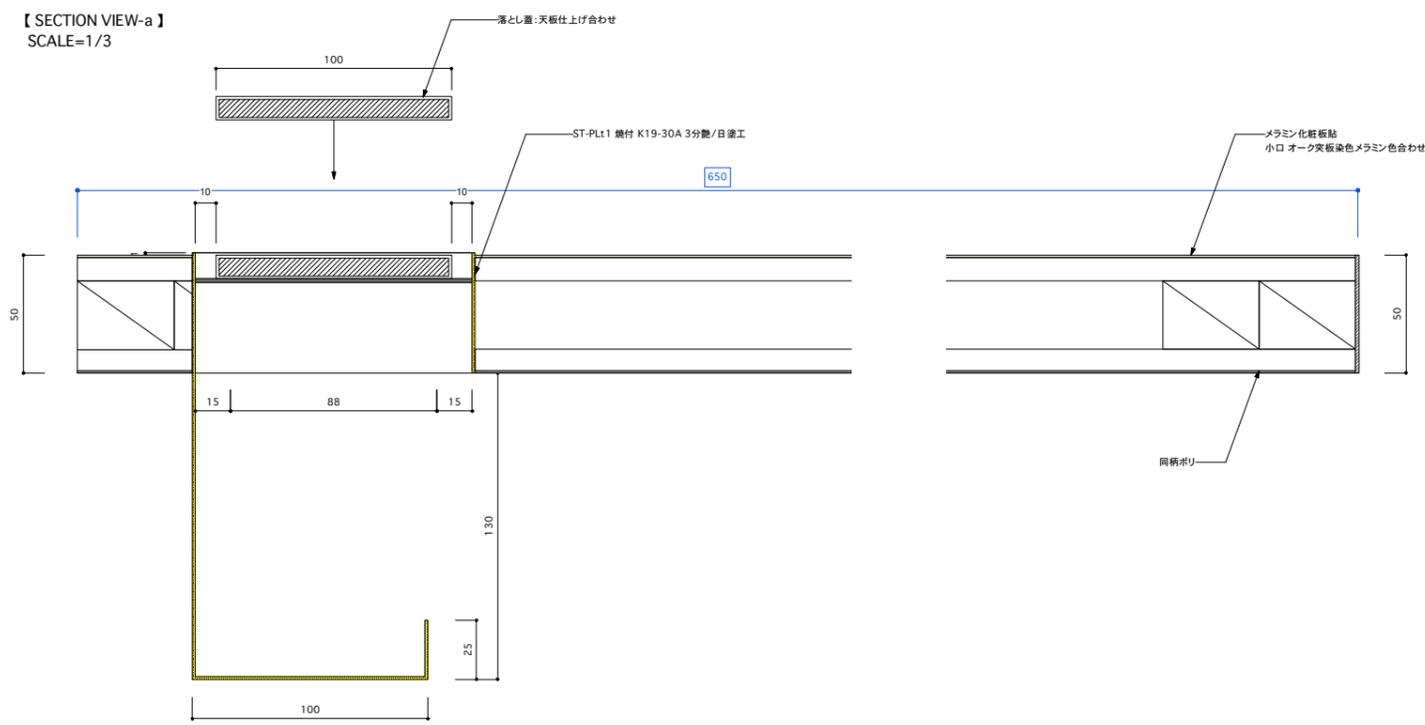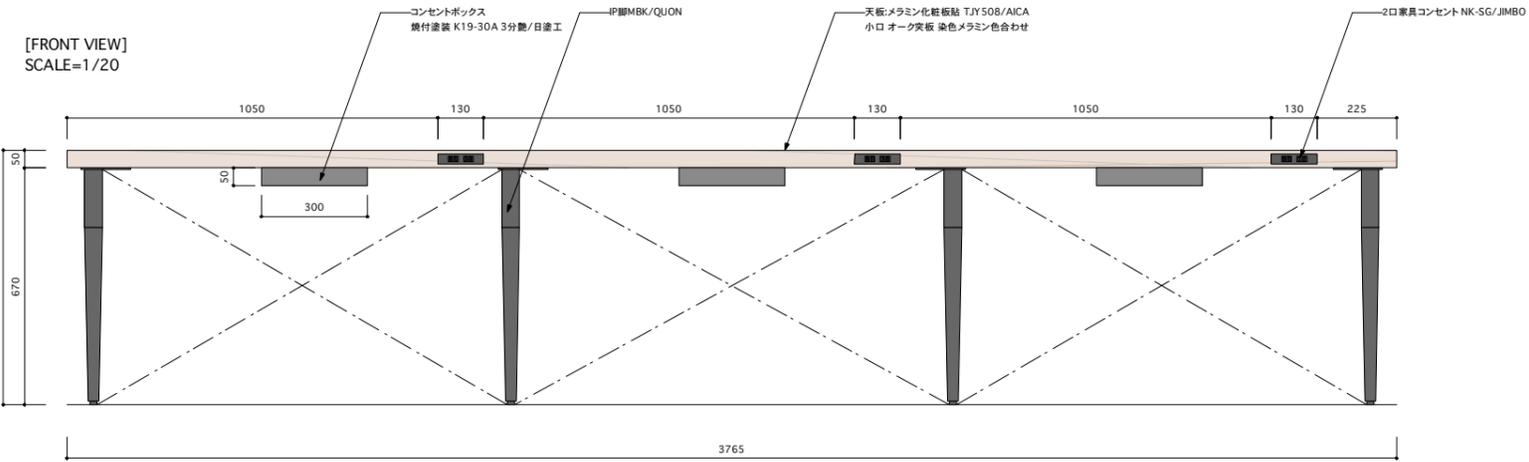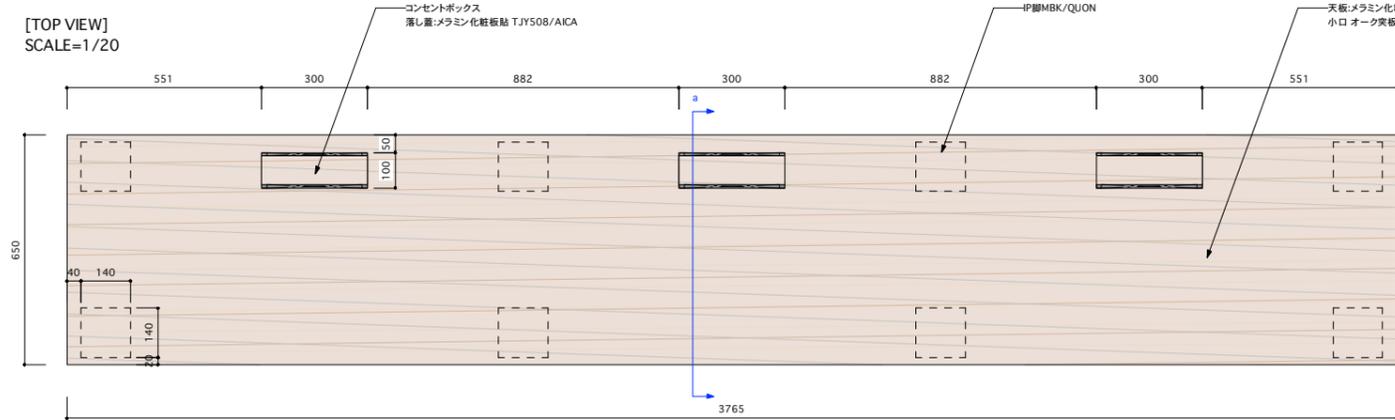


2021.04.26	0000.00.00	150-0001 東京都渋谷区神宮前1-13-9 アルテカプラザ原宿 2F, 3F	TEL :03-5412-1001
2021.07.15	0000.00.00		FAX :03-5412-1011
2021.07.19	0000.00.00		
2021.07.28	0000.00.00		
PROJECT	東京不動産イベントスペース恵比寿ビジネスタワー	TITLE	仕様図F
LOCATION	東京都渋谷区恵比寿1-19-19恵比寿ビジネスタワー1F	SCALE	S=1/--
DRAW	Y.YANAGIYA	No.	D-06

**DRAFT**®


名称	エントランスサイン
備考	

※製作前に施工図・サンプル提出・設計者確認の上発注のこと  
 ※要現調の上製作のこと  
 ※強度・安定感確認の上製作のこと

[END VIEW]  
 SCALE=1/5  
 正面発光サイン 3000K  
 nano LED sign LEDalpha ストレートタイプ/omino  
 側面 カラークリア塗装真鍮古美色

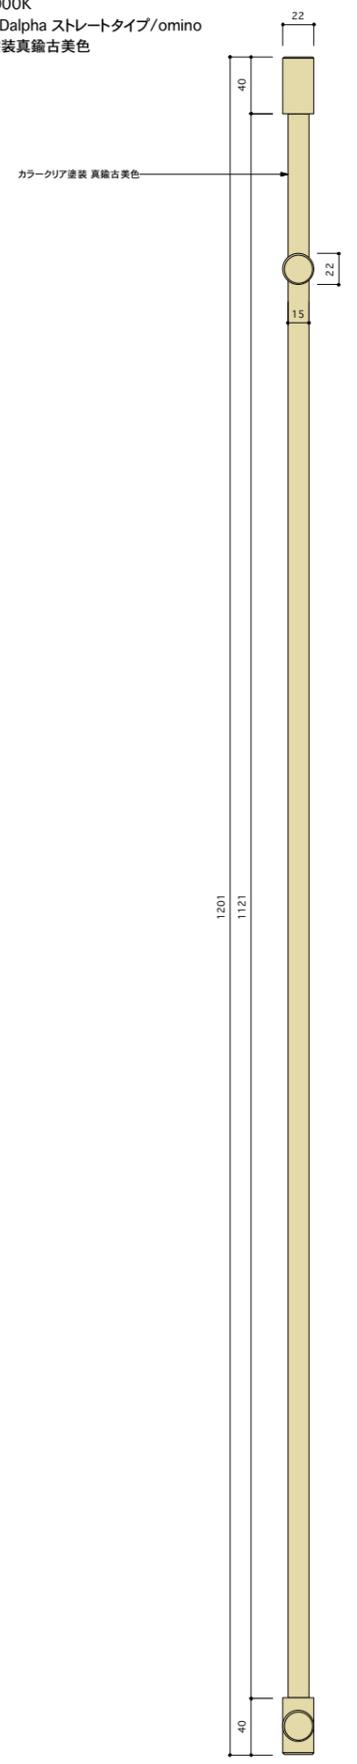

[FRONT VIEW]  
 SCALE=1/5

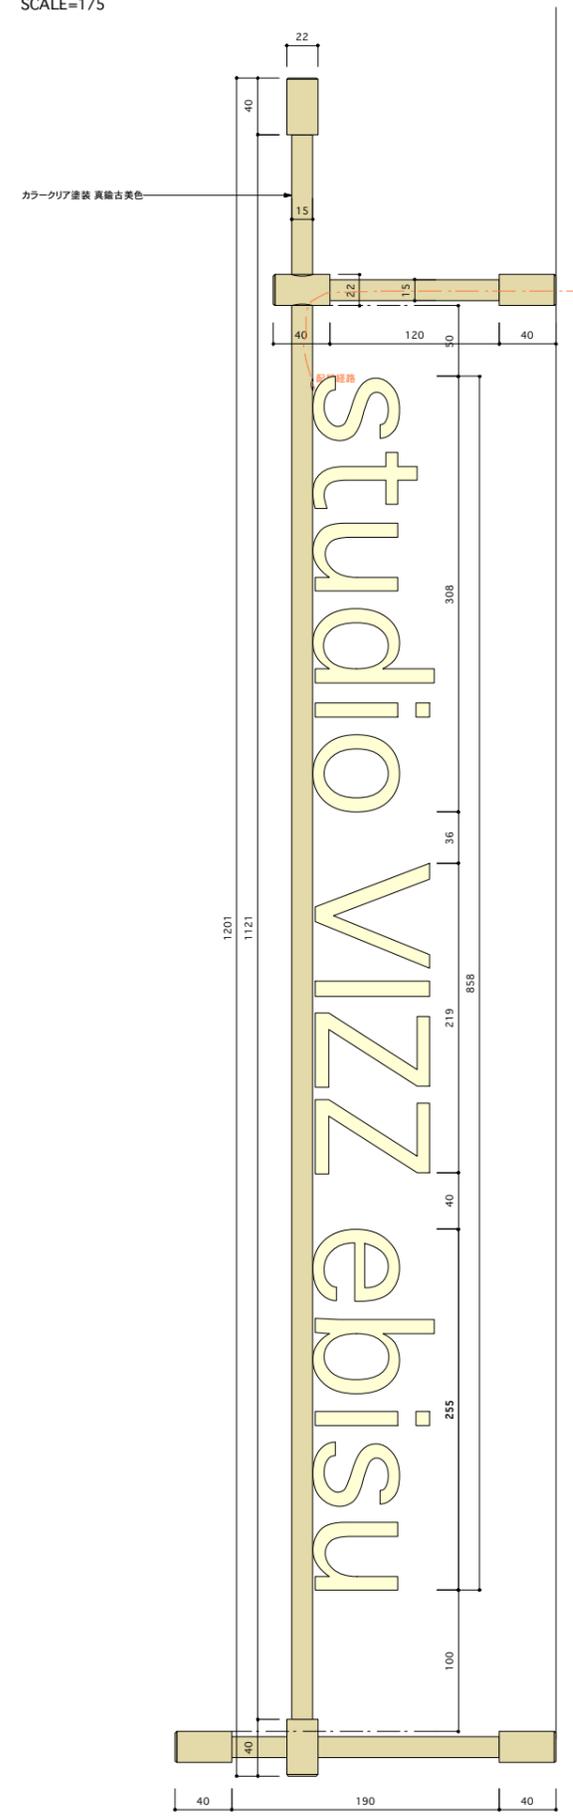


2021.04.26	0000.00.00	150-0001 東京都渋谷区神宮前1-13-9 アルテカプラザ原宿 2F, 3F	TEL :03-5412-1001
2021.07.15	0000.00.00		FAX :03-5412-1011
2021.07.19	0000.00.00		
2021.07.28	0000.00.00		
PROJECT	東京不動産イベントスペース恵比寿ビジネスタワー	TITLE	仕様図6
LOCATION	東京都渋谷区恵比寿1-19-19恵比寿ビジネスタワー1F	SCALE	S=1/2・20
DRAW	Y.YANAGIYA	No.	D-05/1F

**DRAFT**®

名称	costa サイン
備考	

※製作前に施工図・サンプル提出・設計者確認の上発注のこと  
 ※要現調の上製作のこと  
 ※強度・安定感確認の上製作のこと

[FRONT VIEW]SCALE=1/5  
 正面発光サイン 3000K  
 nano LED sign LEDalpha ストレートタイプ/omino  
 側面指定色塗装 N-20 3分艶/日塗工

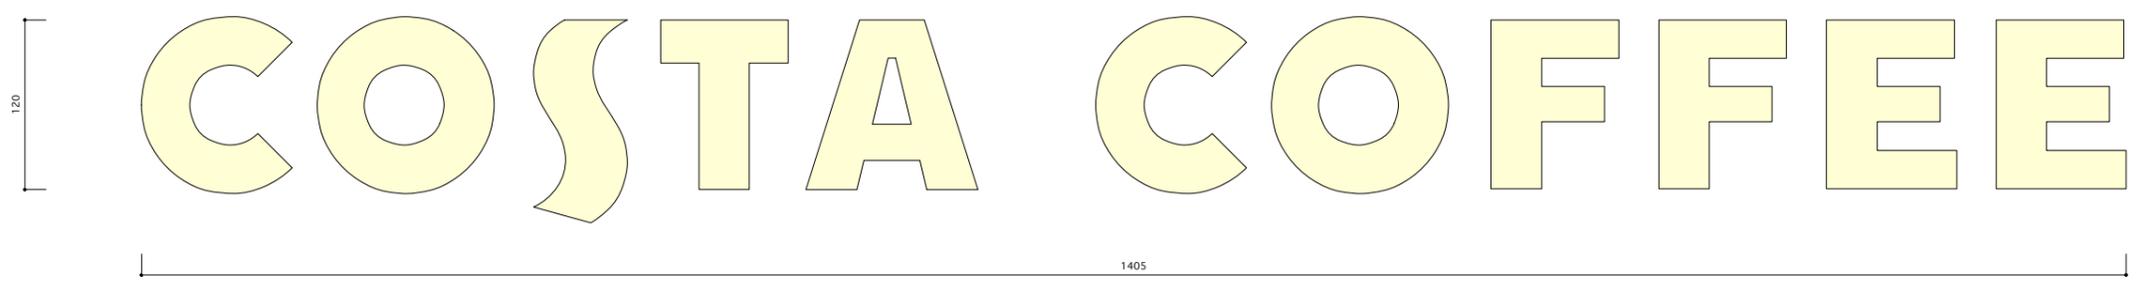

2021.04.26	0000.00.00	150-0001 東京都渋谷区神宮前1-13-9 アルテカプラザ原宿 2F, 3F	TEL :03-5412-1001
2021.07.15	0000.00.00		FAX :03-5412-1011
2021.07.19	0000.00.00		
2021.07.28	0000.00.00		
PROJECT	東京不動産イベントスペース恵比寿ビジネスタワー	TITLE	仕様図9
LOCATION	東京都渋谷区恵比寿1-19-19恵比寿ビジネスタワー1F	SCALE	S=1/15
DRAW	Y.YANAGIYA	No.	D-06/1F

**DRAFT**

